

着工	18.10.10
竣工	21.05.17
監理	株式会社日建設計
施工	建築工事 前田建設工業株式会社

	LGS壁 両面壁
	LGS壁 片面壁
	EXP. J 全物
	点検口
	地下二重壁用点検口
	排水目
	トラップ
	マンホール 600φ
	床点検口
	上部 通気管 特記なき限りVP100φ
	下部 通気管 特記なき限りVP200φ 半割
	人通り ポイド管 600φ

	建具符号
	壁符号
	特記なき限り壁は天井内まで到達しているものとする
	特記なき限り壁は△とする

	蓄熱水 tank
	埋め戻し
	土間コンクリート

	湧水 tank
	汚水 tank



枚方市 都市整備部 施設整備室 (仮称)枚方市総合文化芸術センター建設工事 (建築工事)

7 - 1

B1階平面詳細図-1

NO. 0 - 140334 - A

竣工図

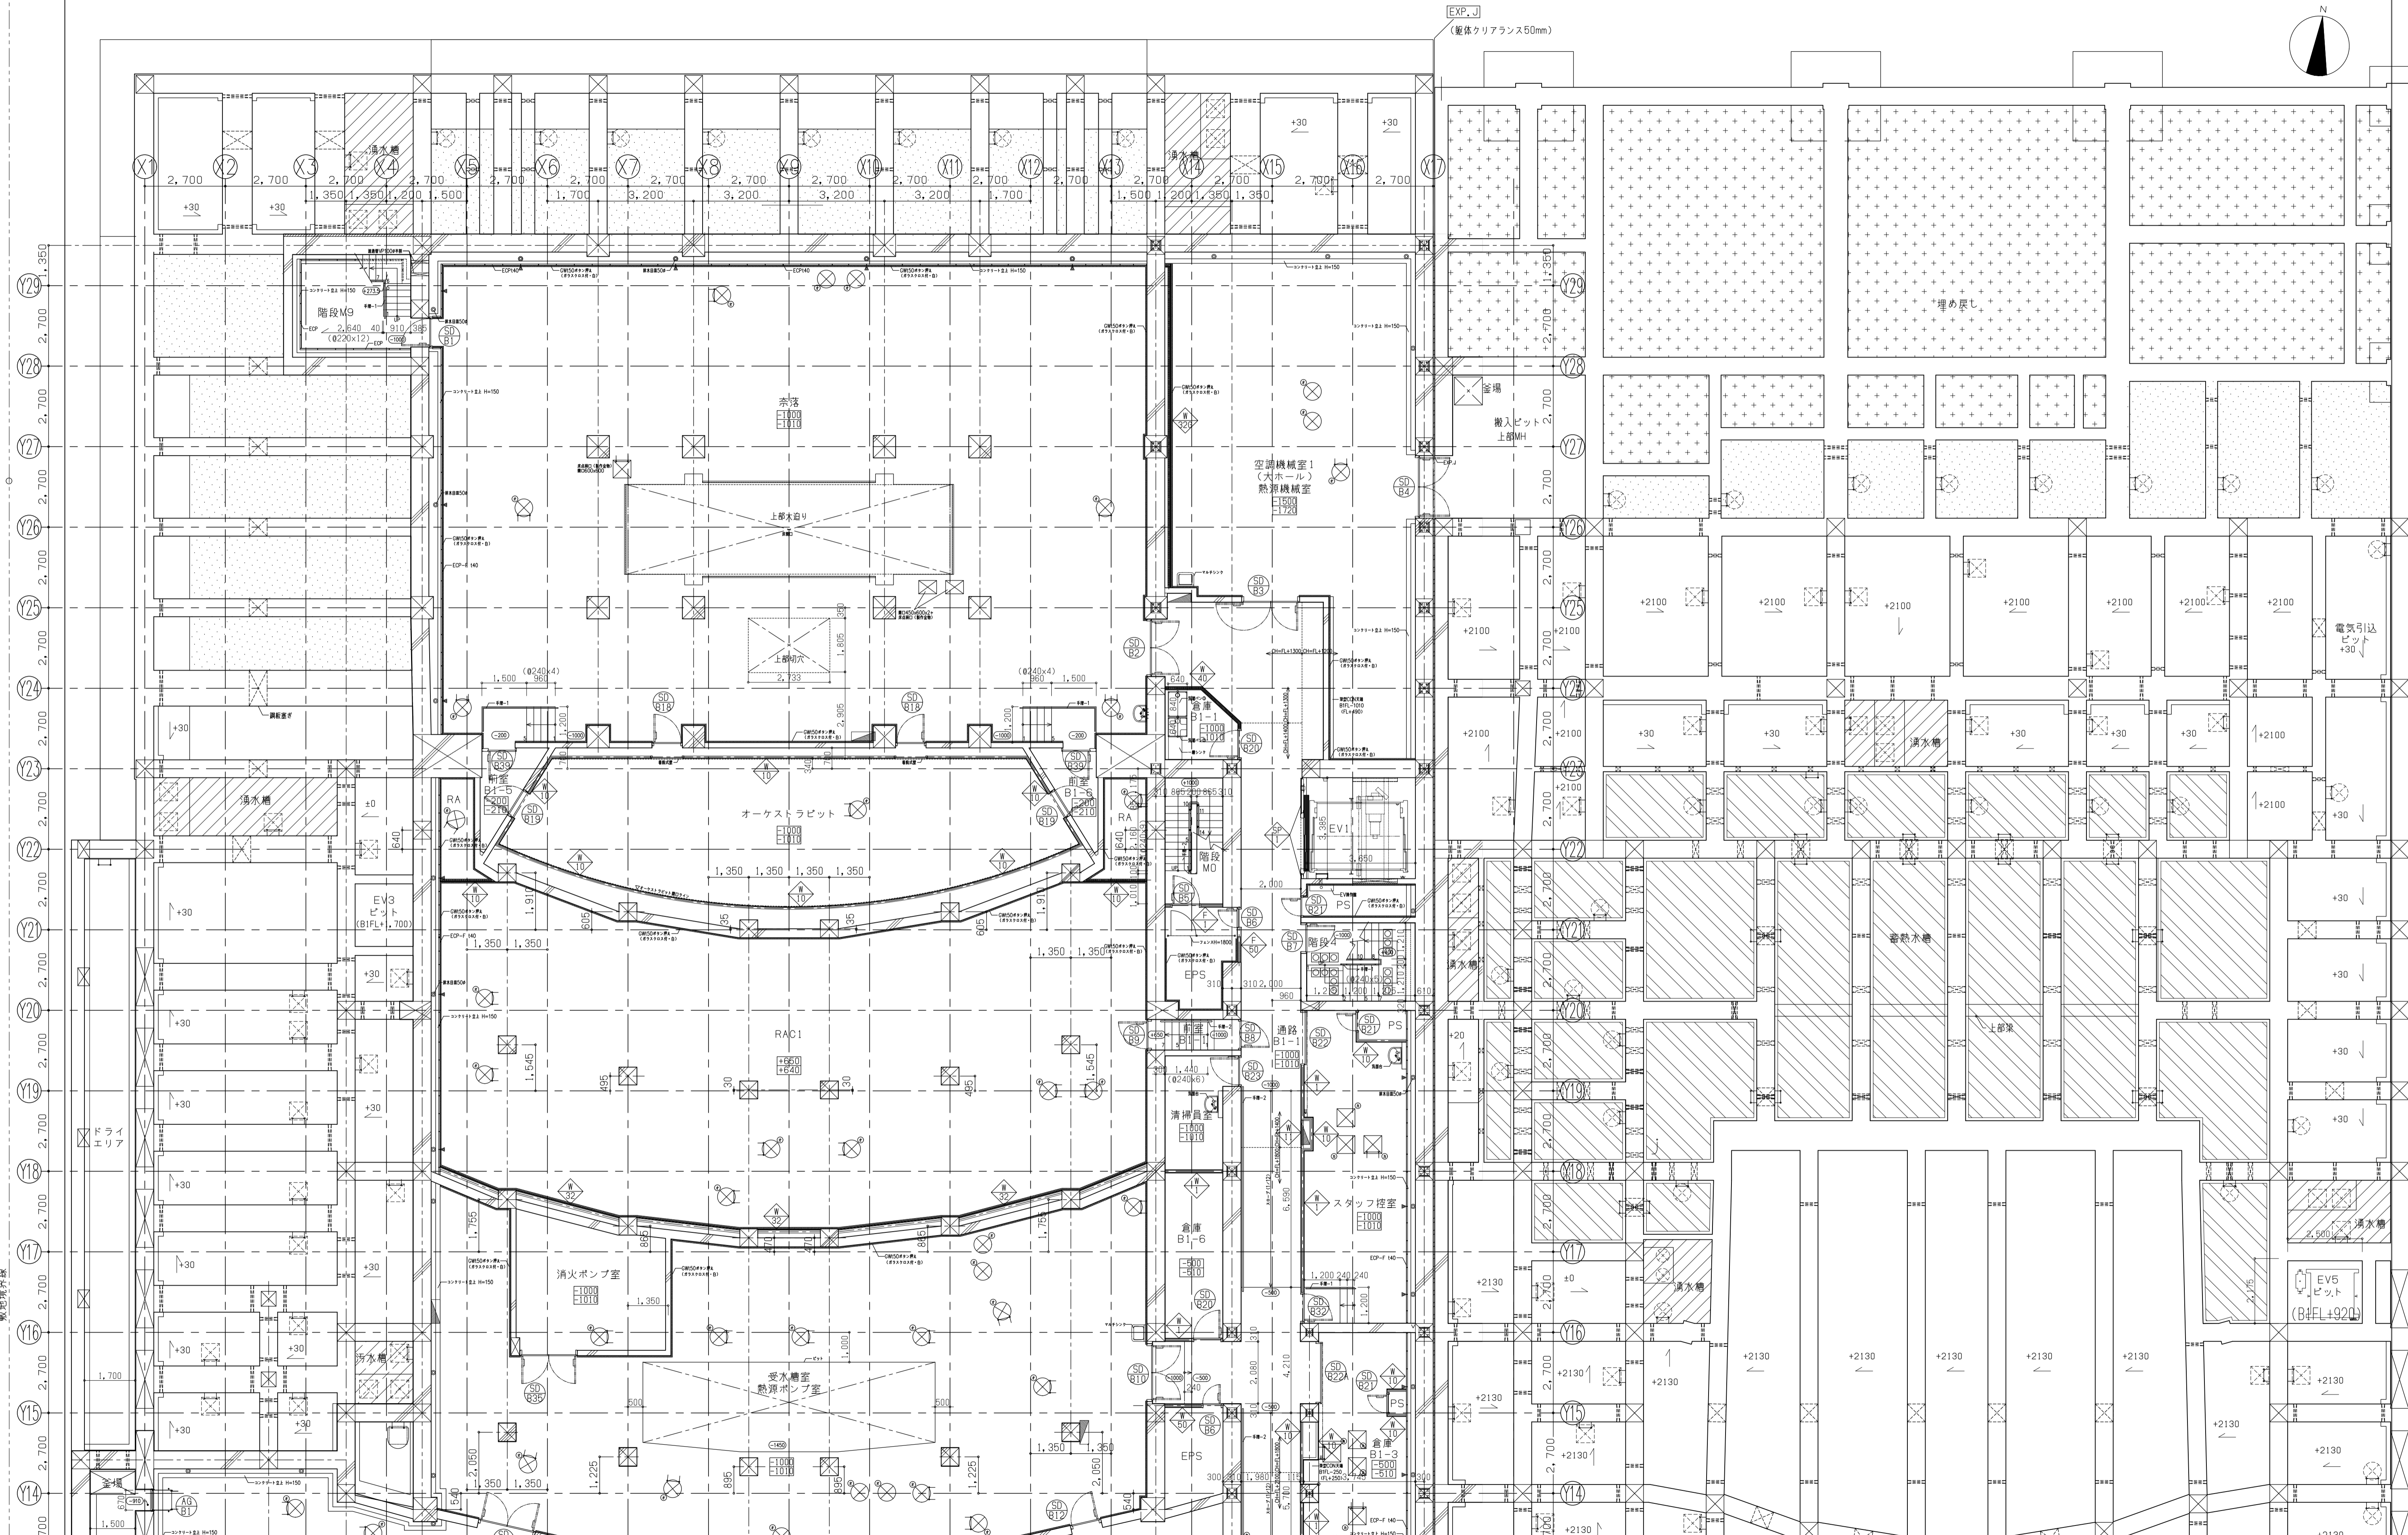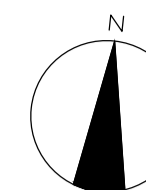

敷地境界線

着工 18 10 10
 竣工 21 05 17
 監理 株式会社日建設計
 施工 前田建設工業株式会社


LGS壁 両面壁
 LGS壁 片面壁
 EXP. J 全物
 点検口
 地下二重壁用点検口
 排水目皿

タラップ
 マンホール 600φ
 床点検口
 上部 通気管 特記なき限り VP100φ
 下部 通気管 特記なき限り VP200φ 半剛
 人通孔 ボイド管 600φ

建具符号
 壁符号
 特記なき限り壁は天井内まで到達しているものとする
 特記なき限り壁は△とする

蓄熱水タンク
 埋め戻し
 土間コンクリート
 湯水槽
 汚水槽


枚方市 都市整備部 施設整備室 (仮称)枚方市総合文化芸術センター建設工事 (建築工事)
 7 - 2
 B1階平面詳細図-2
 NO. 0 - 140334 - A

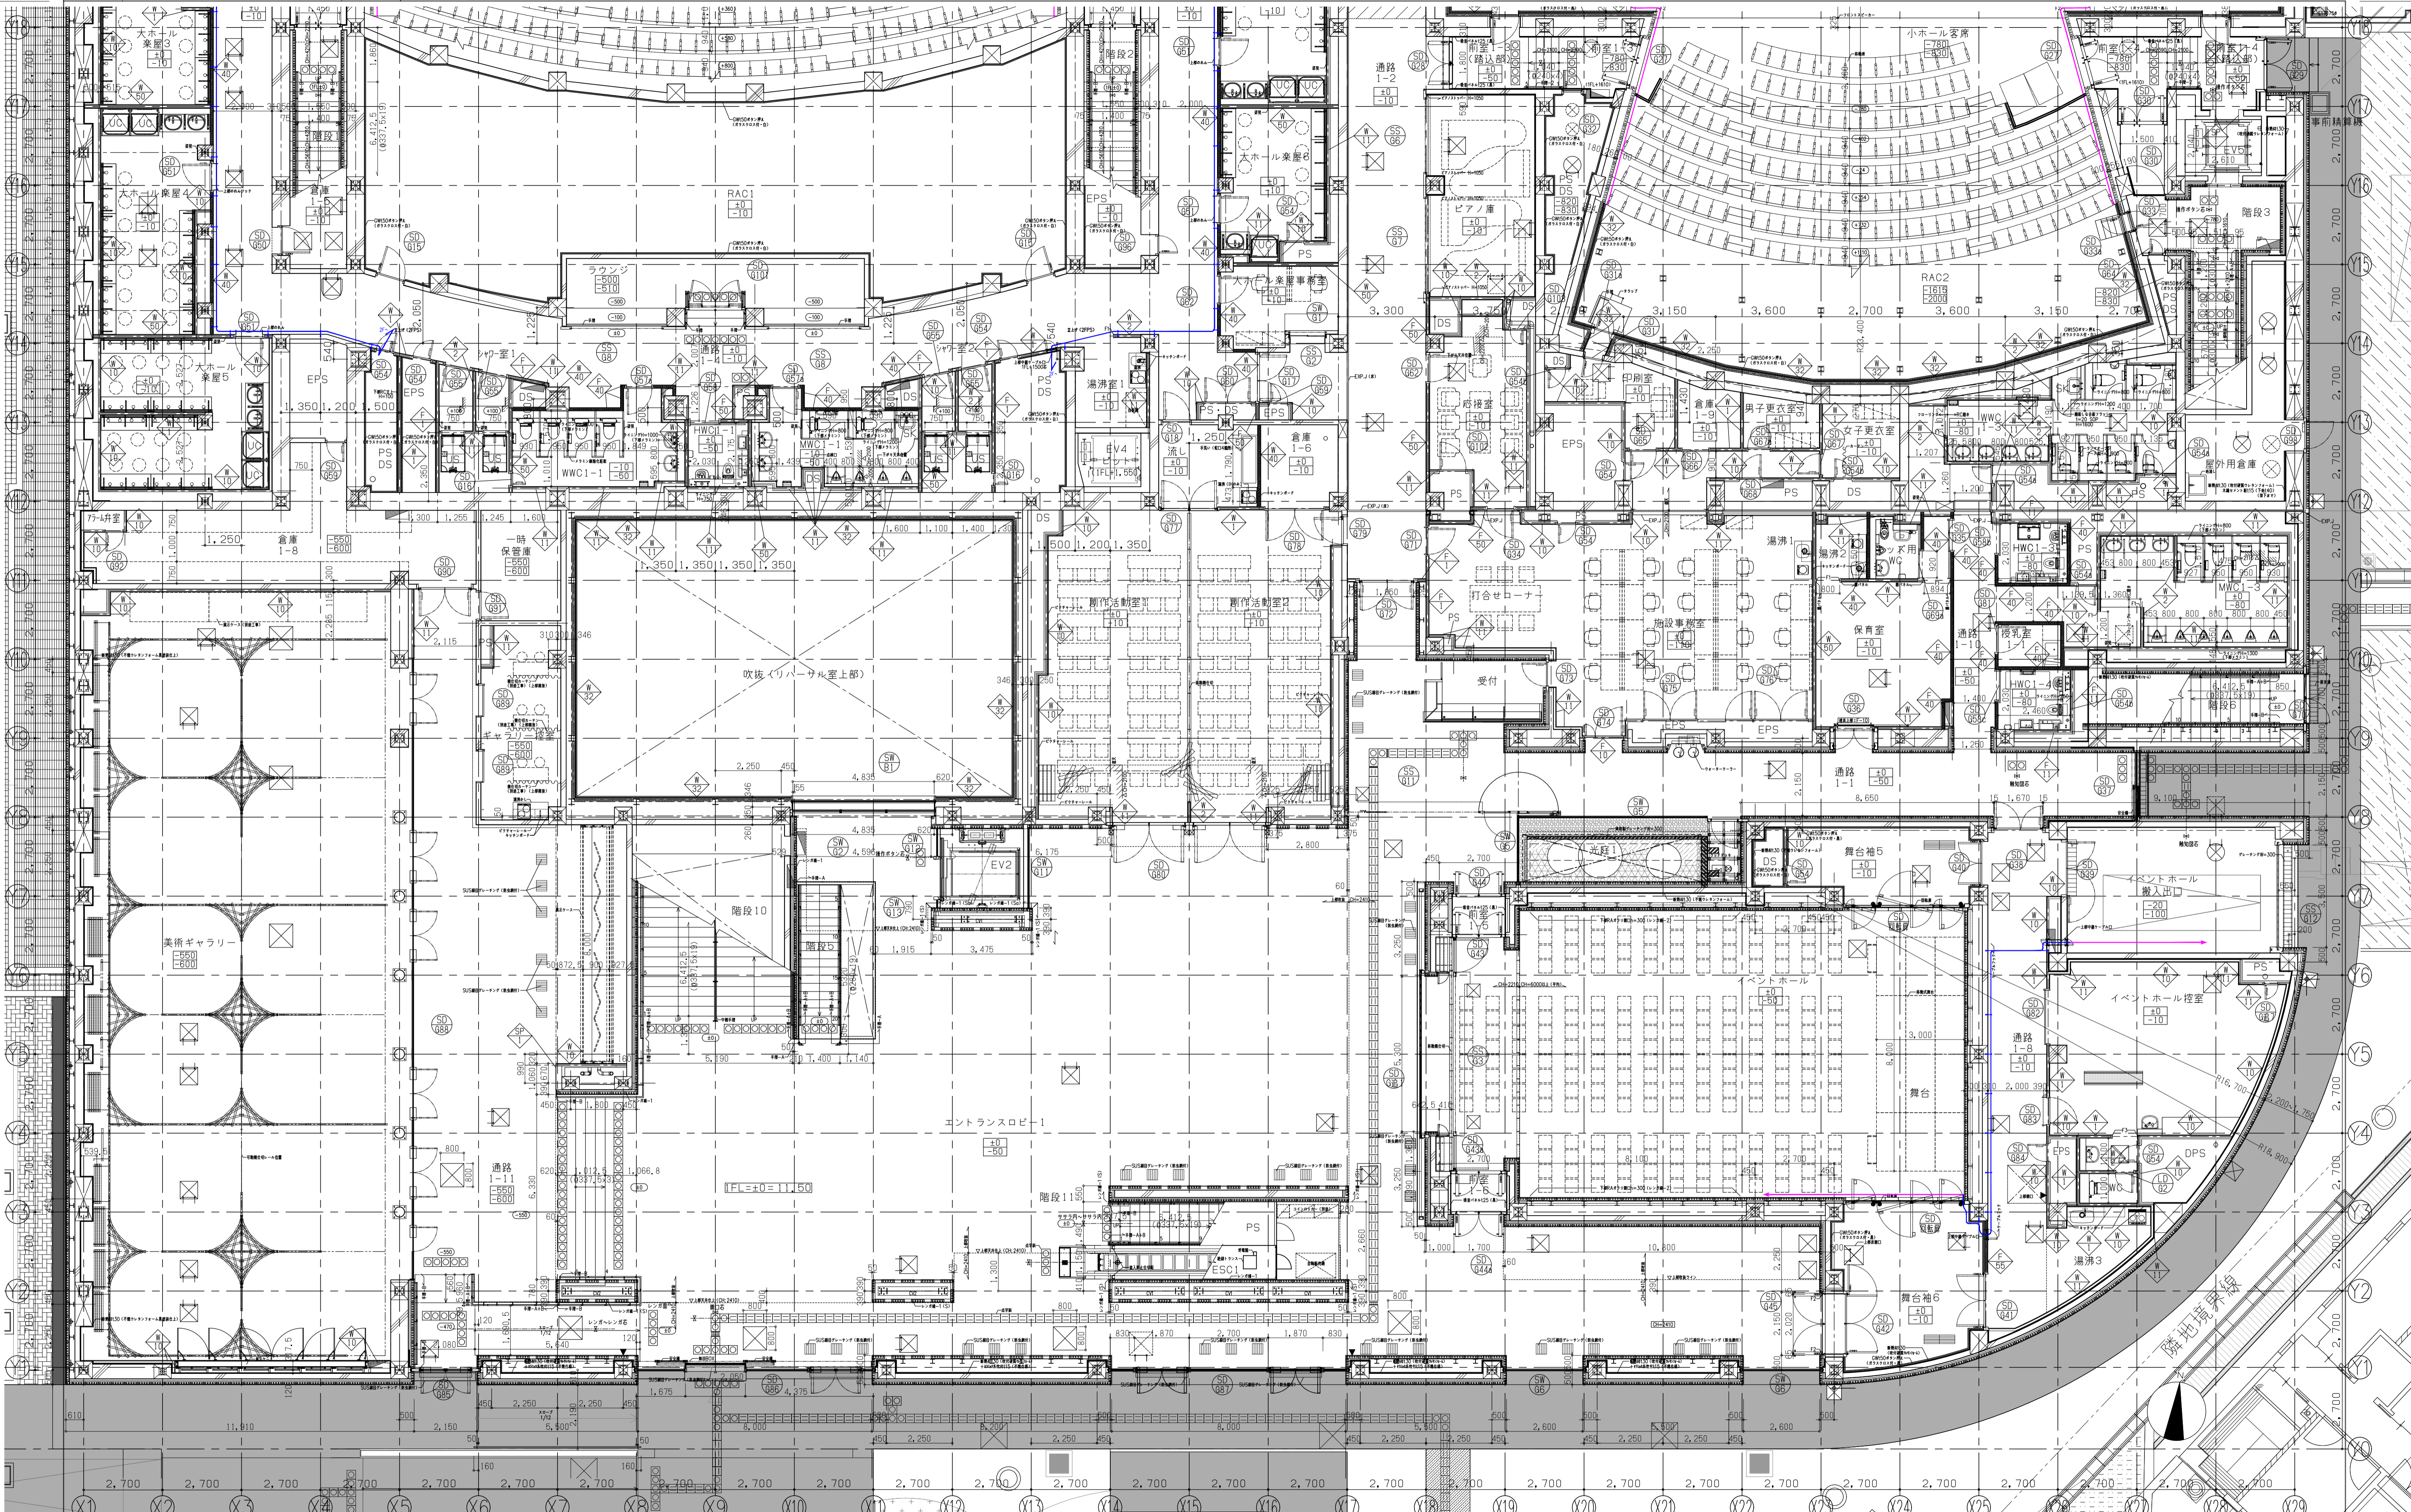

着工	18.10.10
竣工	21.05.17
設計	株式会社日建設計
監理	建築工事 前田建設工業株式会社
施工	

—	LGS壁 両面壁
—	LGS壁 片面壁
—	EXP. J 金物
—	タラップ
—	床点検口
—	排煙手動起動装置 (トップライト)

—	ケーブルビット (上部)
—	ケーブルビット (下部)
+	建具符号
◇	壁符号
◇	特記なき限り壁は天井内まで到達しているものとする
◇	特記なき限り壁は△とする

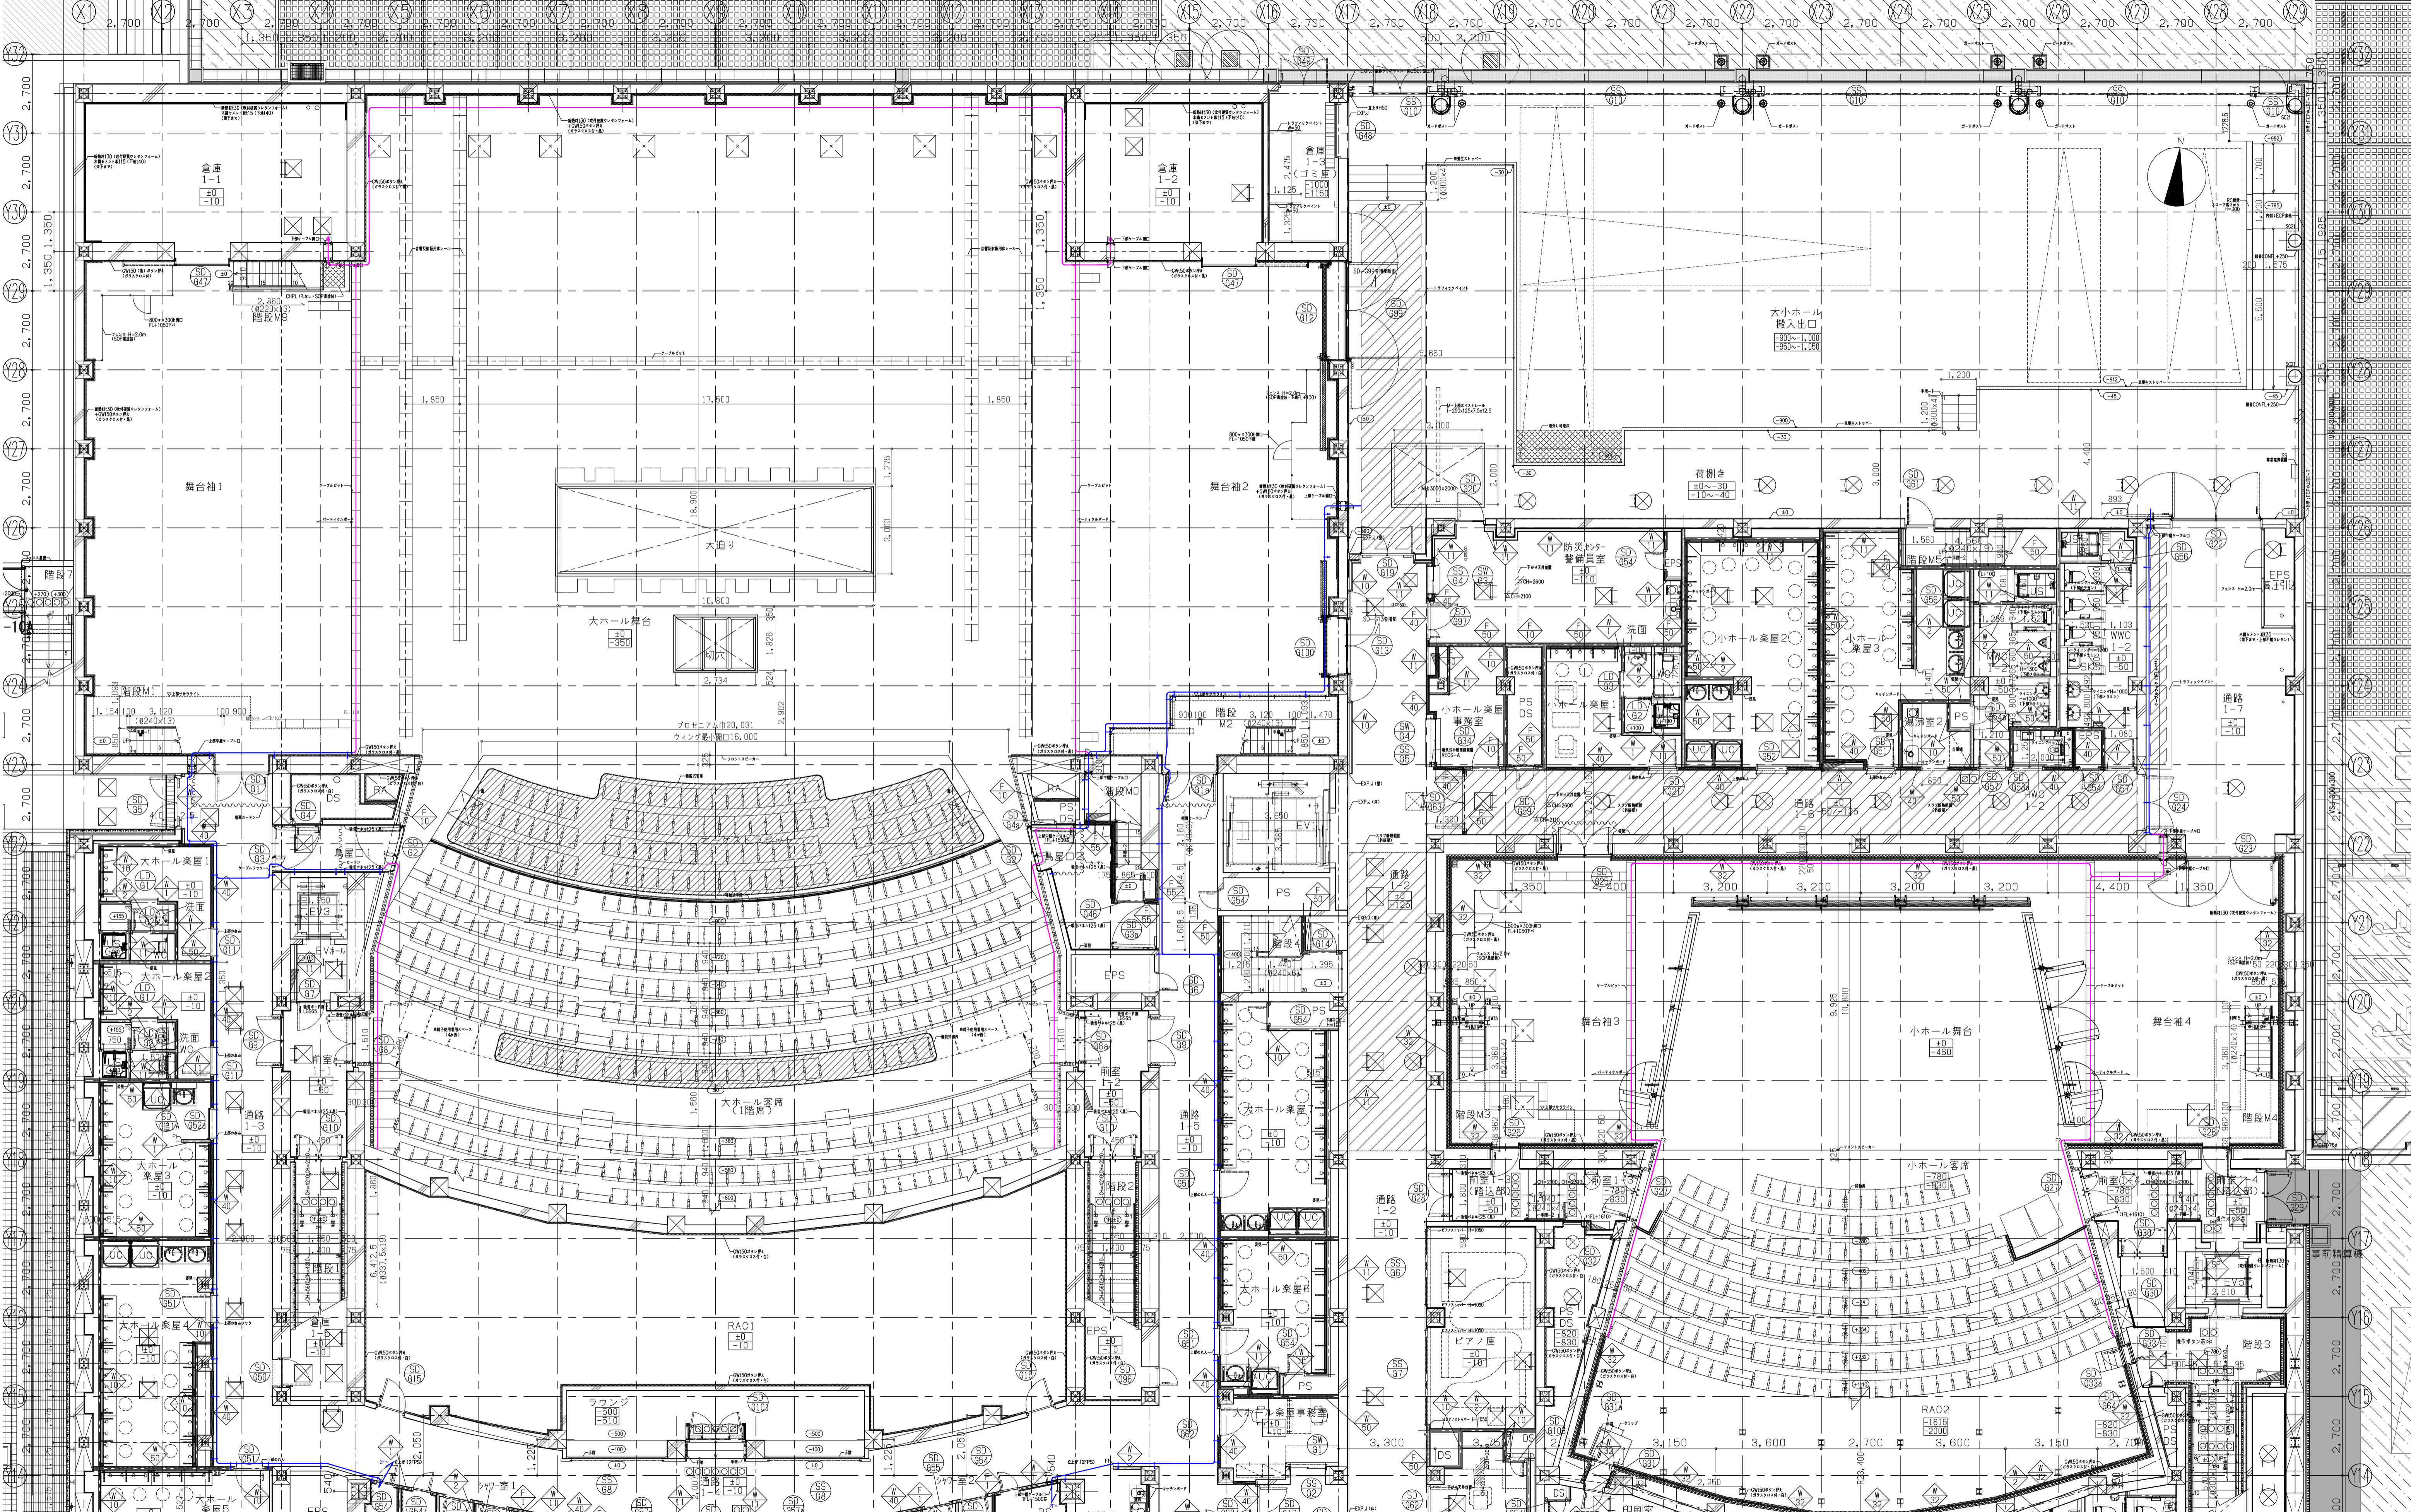


着工 18.10.10
竣工 21.05.17
監理 株式会社日建設計
建築工事 前田建設工業株式会社

LGS壁 両面壁
LGS壁 片面壁
EXP. J 金物
タラップ
床点検口
排煙手動起動装置 (トップライト)

ケーブルビット (上部)
ケーブルビット (下部)

建具符号
壁符号
特記なき限り壁は天井内まで到達しているものとする
特記なき限り壁は△とする

枚方市 都市整備部 施設整備室 (仮称)枚方市総合文化芸術センター建設工事 (建築工事)
7 - 4
1階平面詳細図-2
NO. 0 - 140334 - A

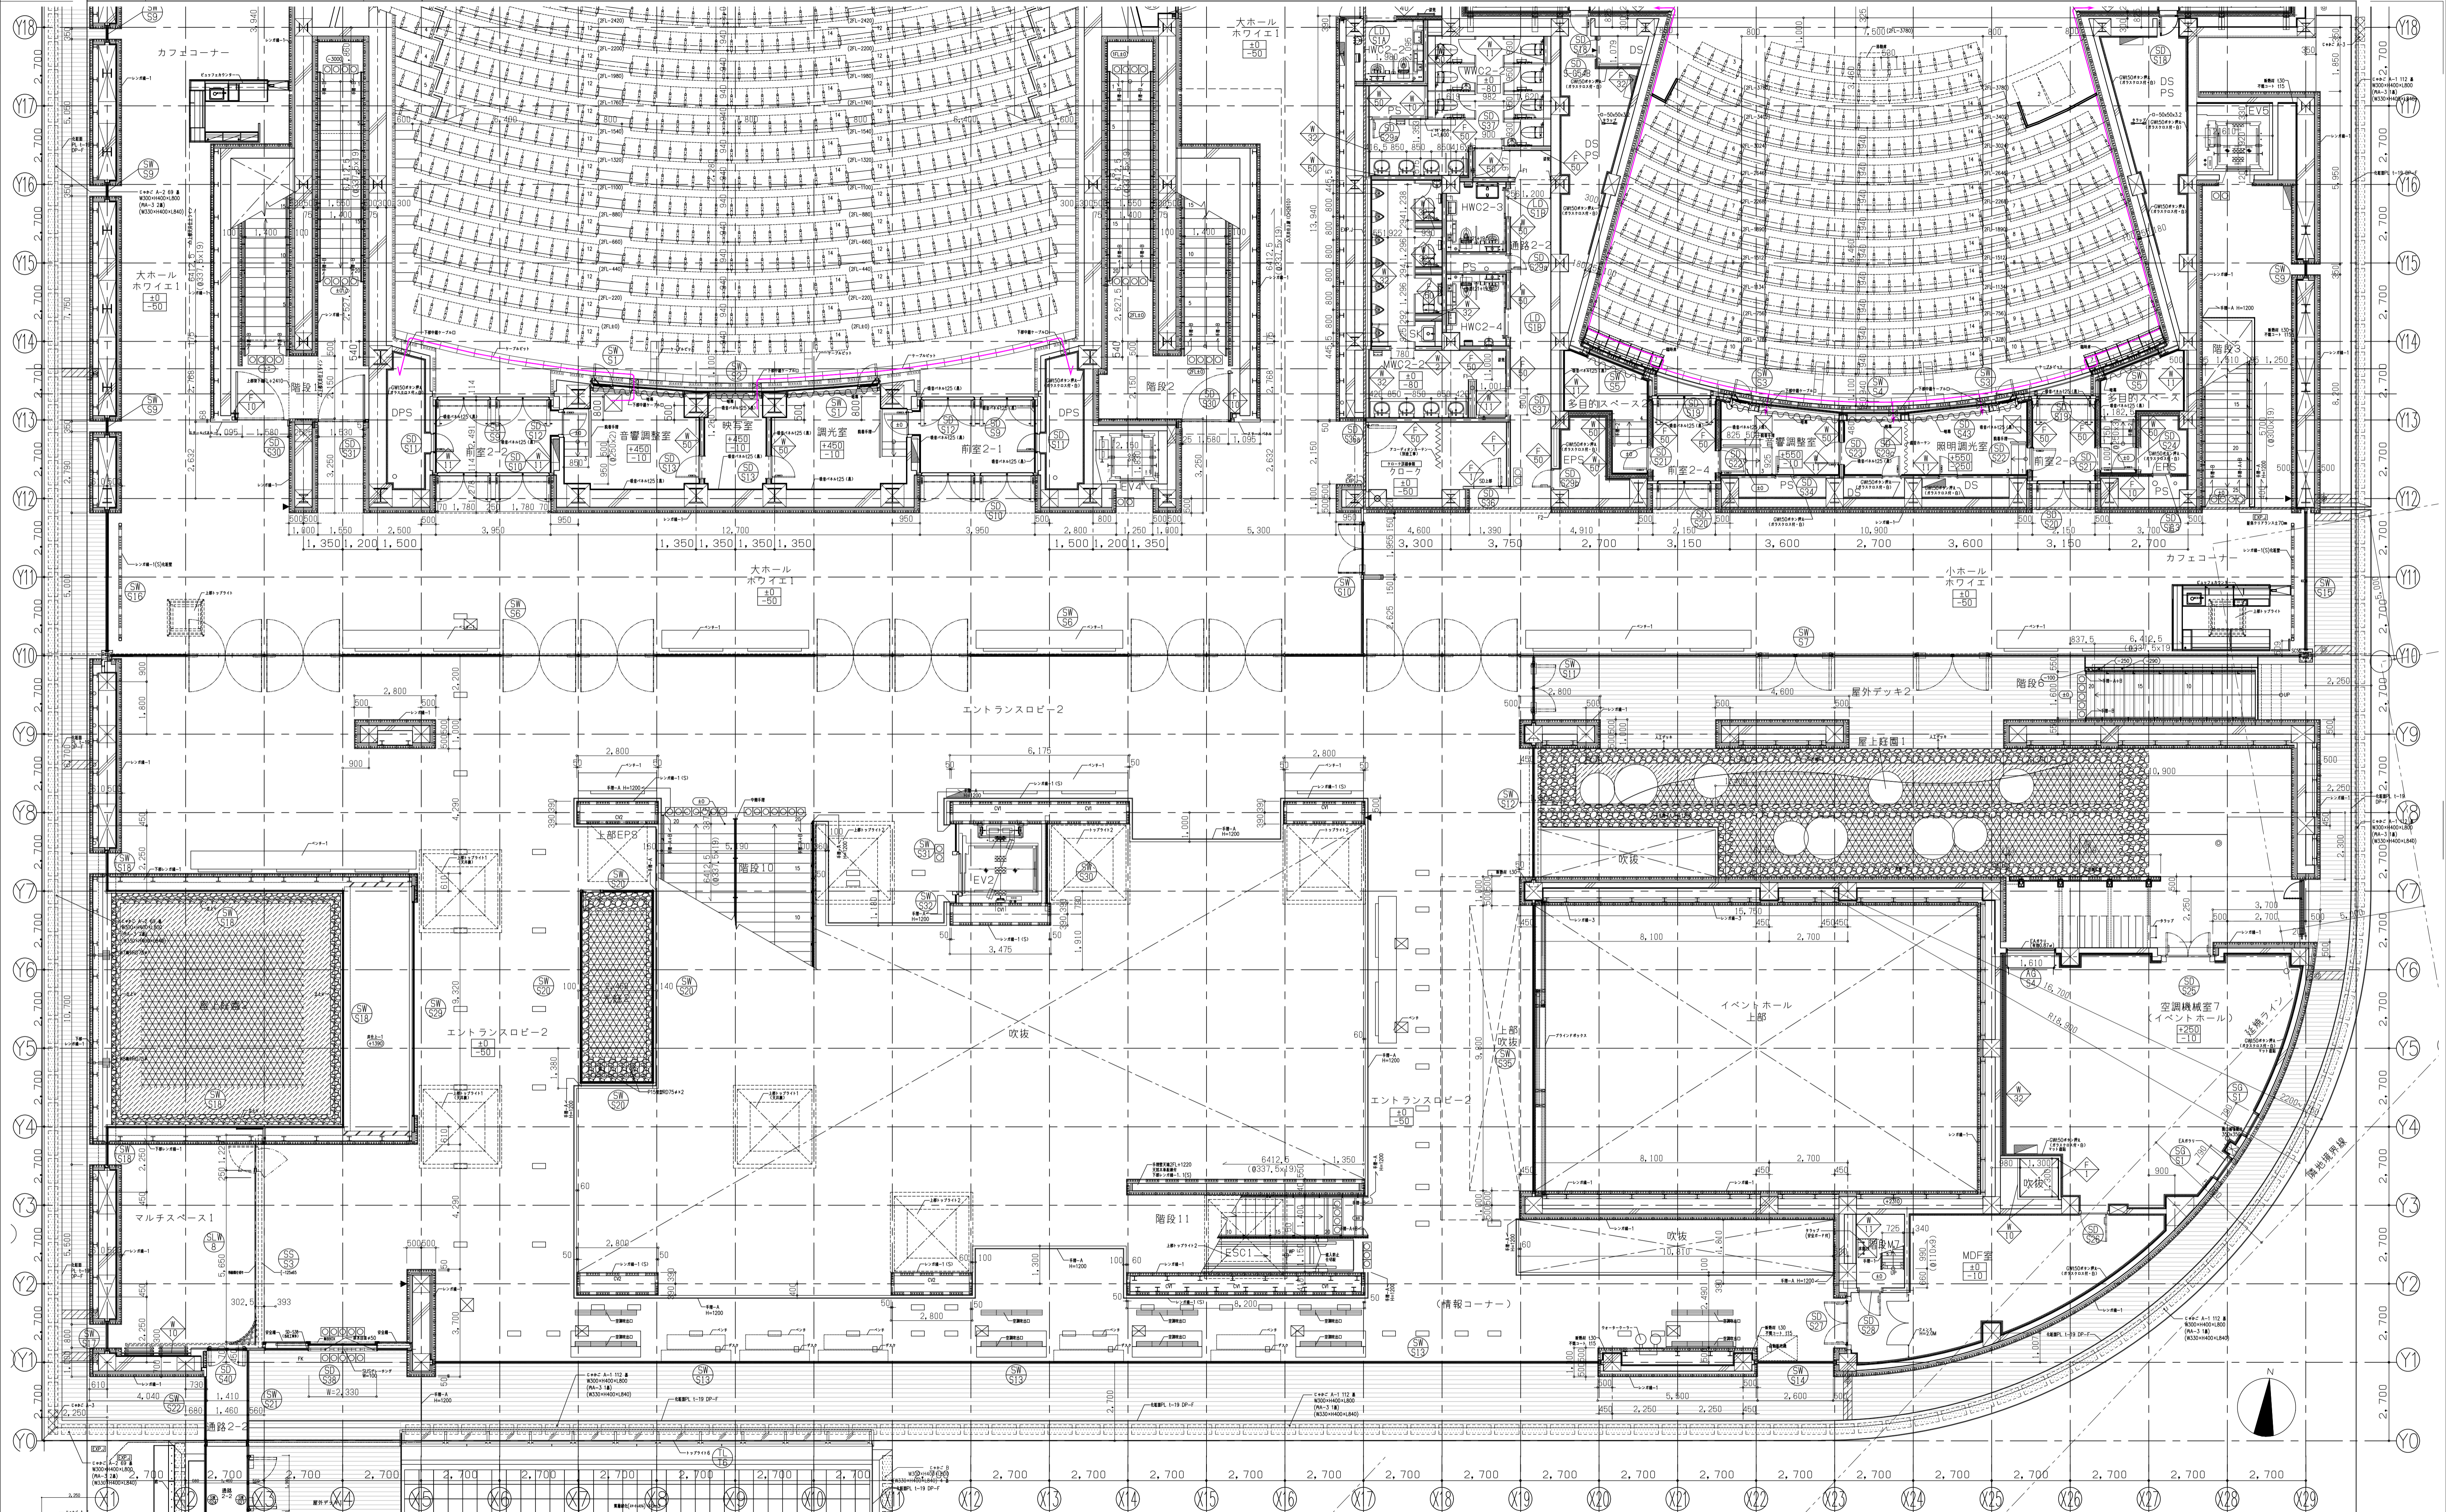


着工 18.10.10
竣工 21.05.17
監理 株式会社日建設計
建築工事 前田建設工業株式会社

LGS壁 両面壁
 LGS壁 片面壁
 EXP. J 金物
 排水目皿
 排煙手動起動装置 (トップライト)
 ケーブルビット (上部)

建具符号
 壁符号
 特記なき限り壁は天井内まで到達しているものとする
 特記なき限り壁は△とする


枚方市 都市整備部 施設整備室 (仮称)枚方市総合文化芸術センター建設工事 (建築工事)

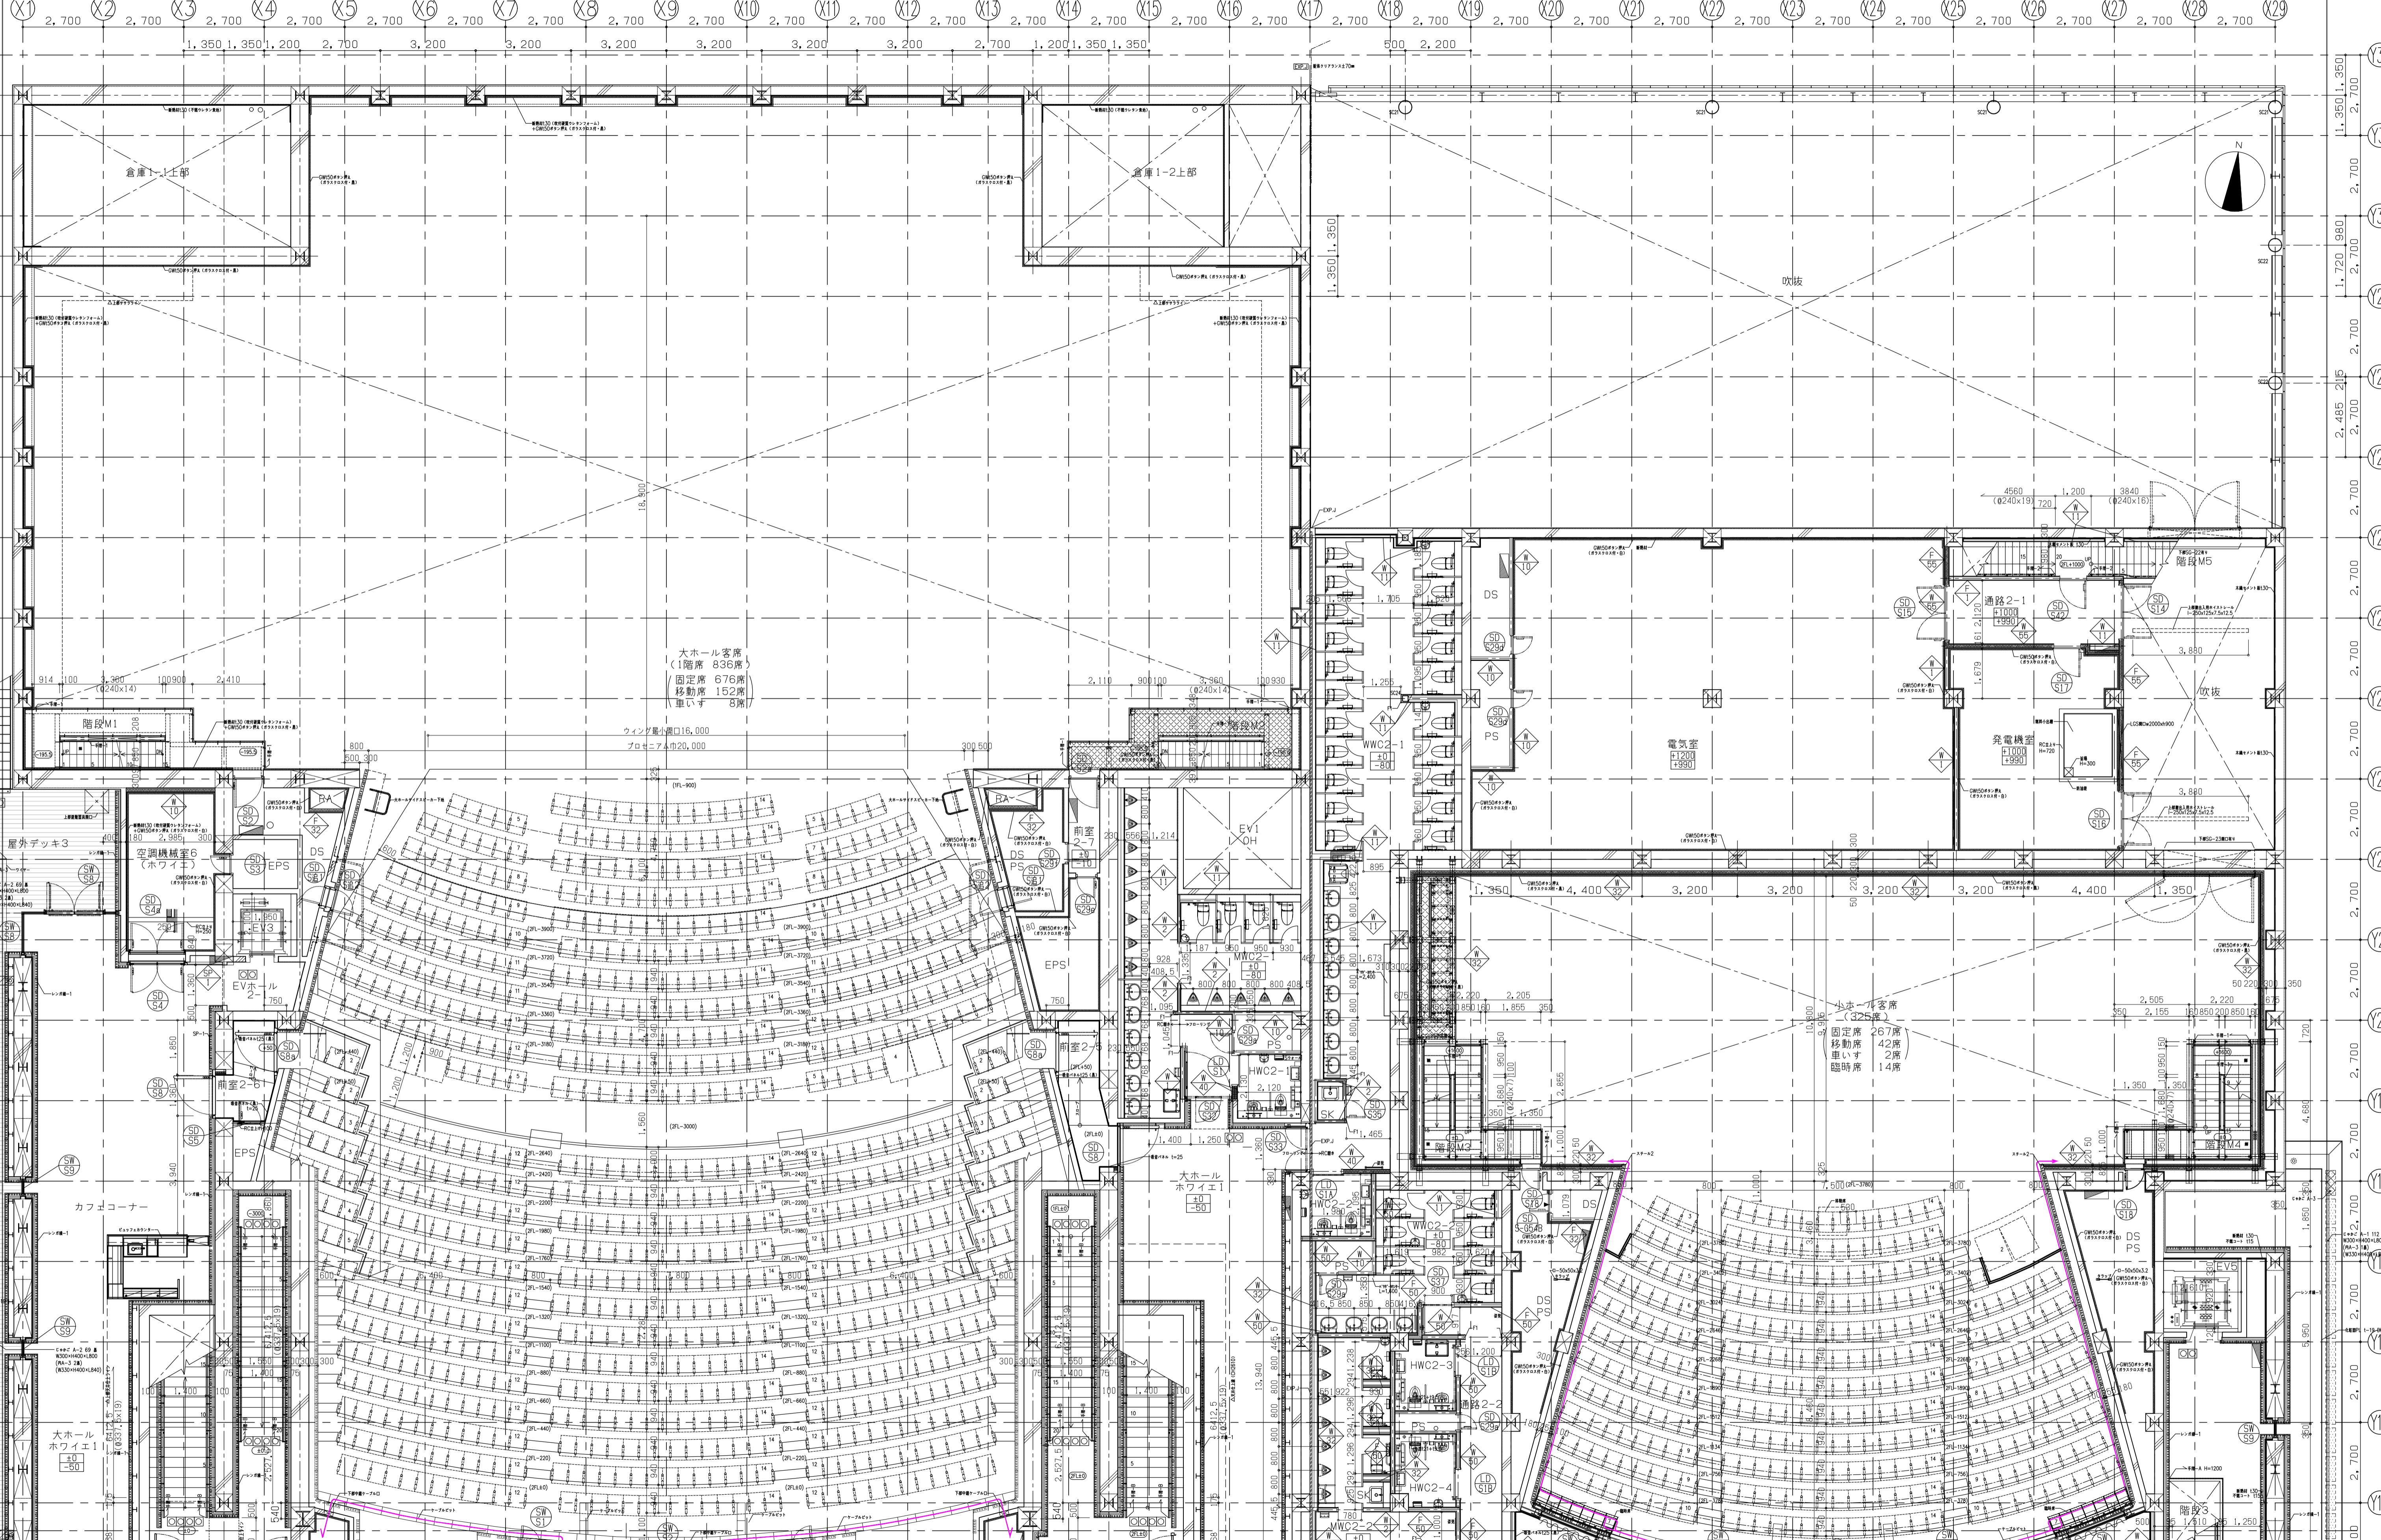

着工 18.10.10
竣工 21.05.17
監理 株式会社日建設計
建築工事 前田建設工業株式会社

LGS壁 両面壁
 LGS壁 片面壁
 EXP. J 金物
 排水目皿
 排煙手動起動装置 (トップライト)
 ケーブルビット (上部)


建具符号
 壁符号
 特記なき限り壁は天井内まで到達しているものとする
 特記なき限り壁は△とする

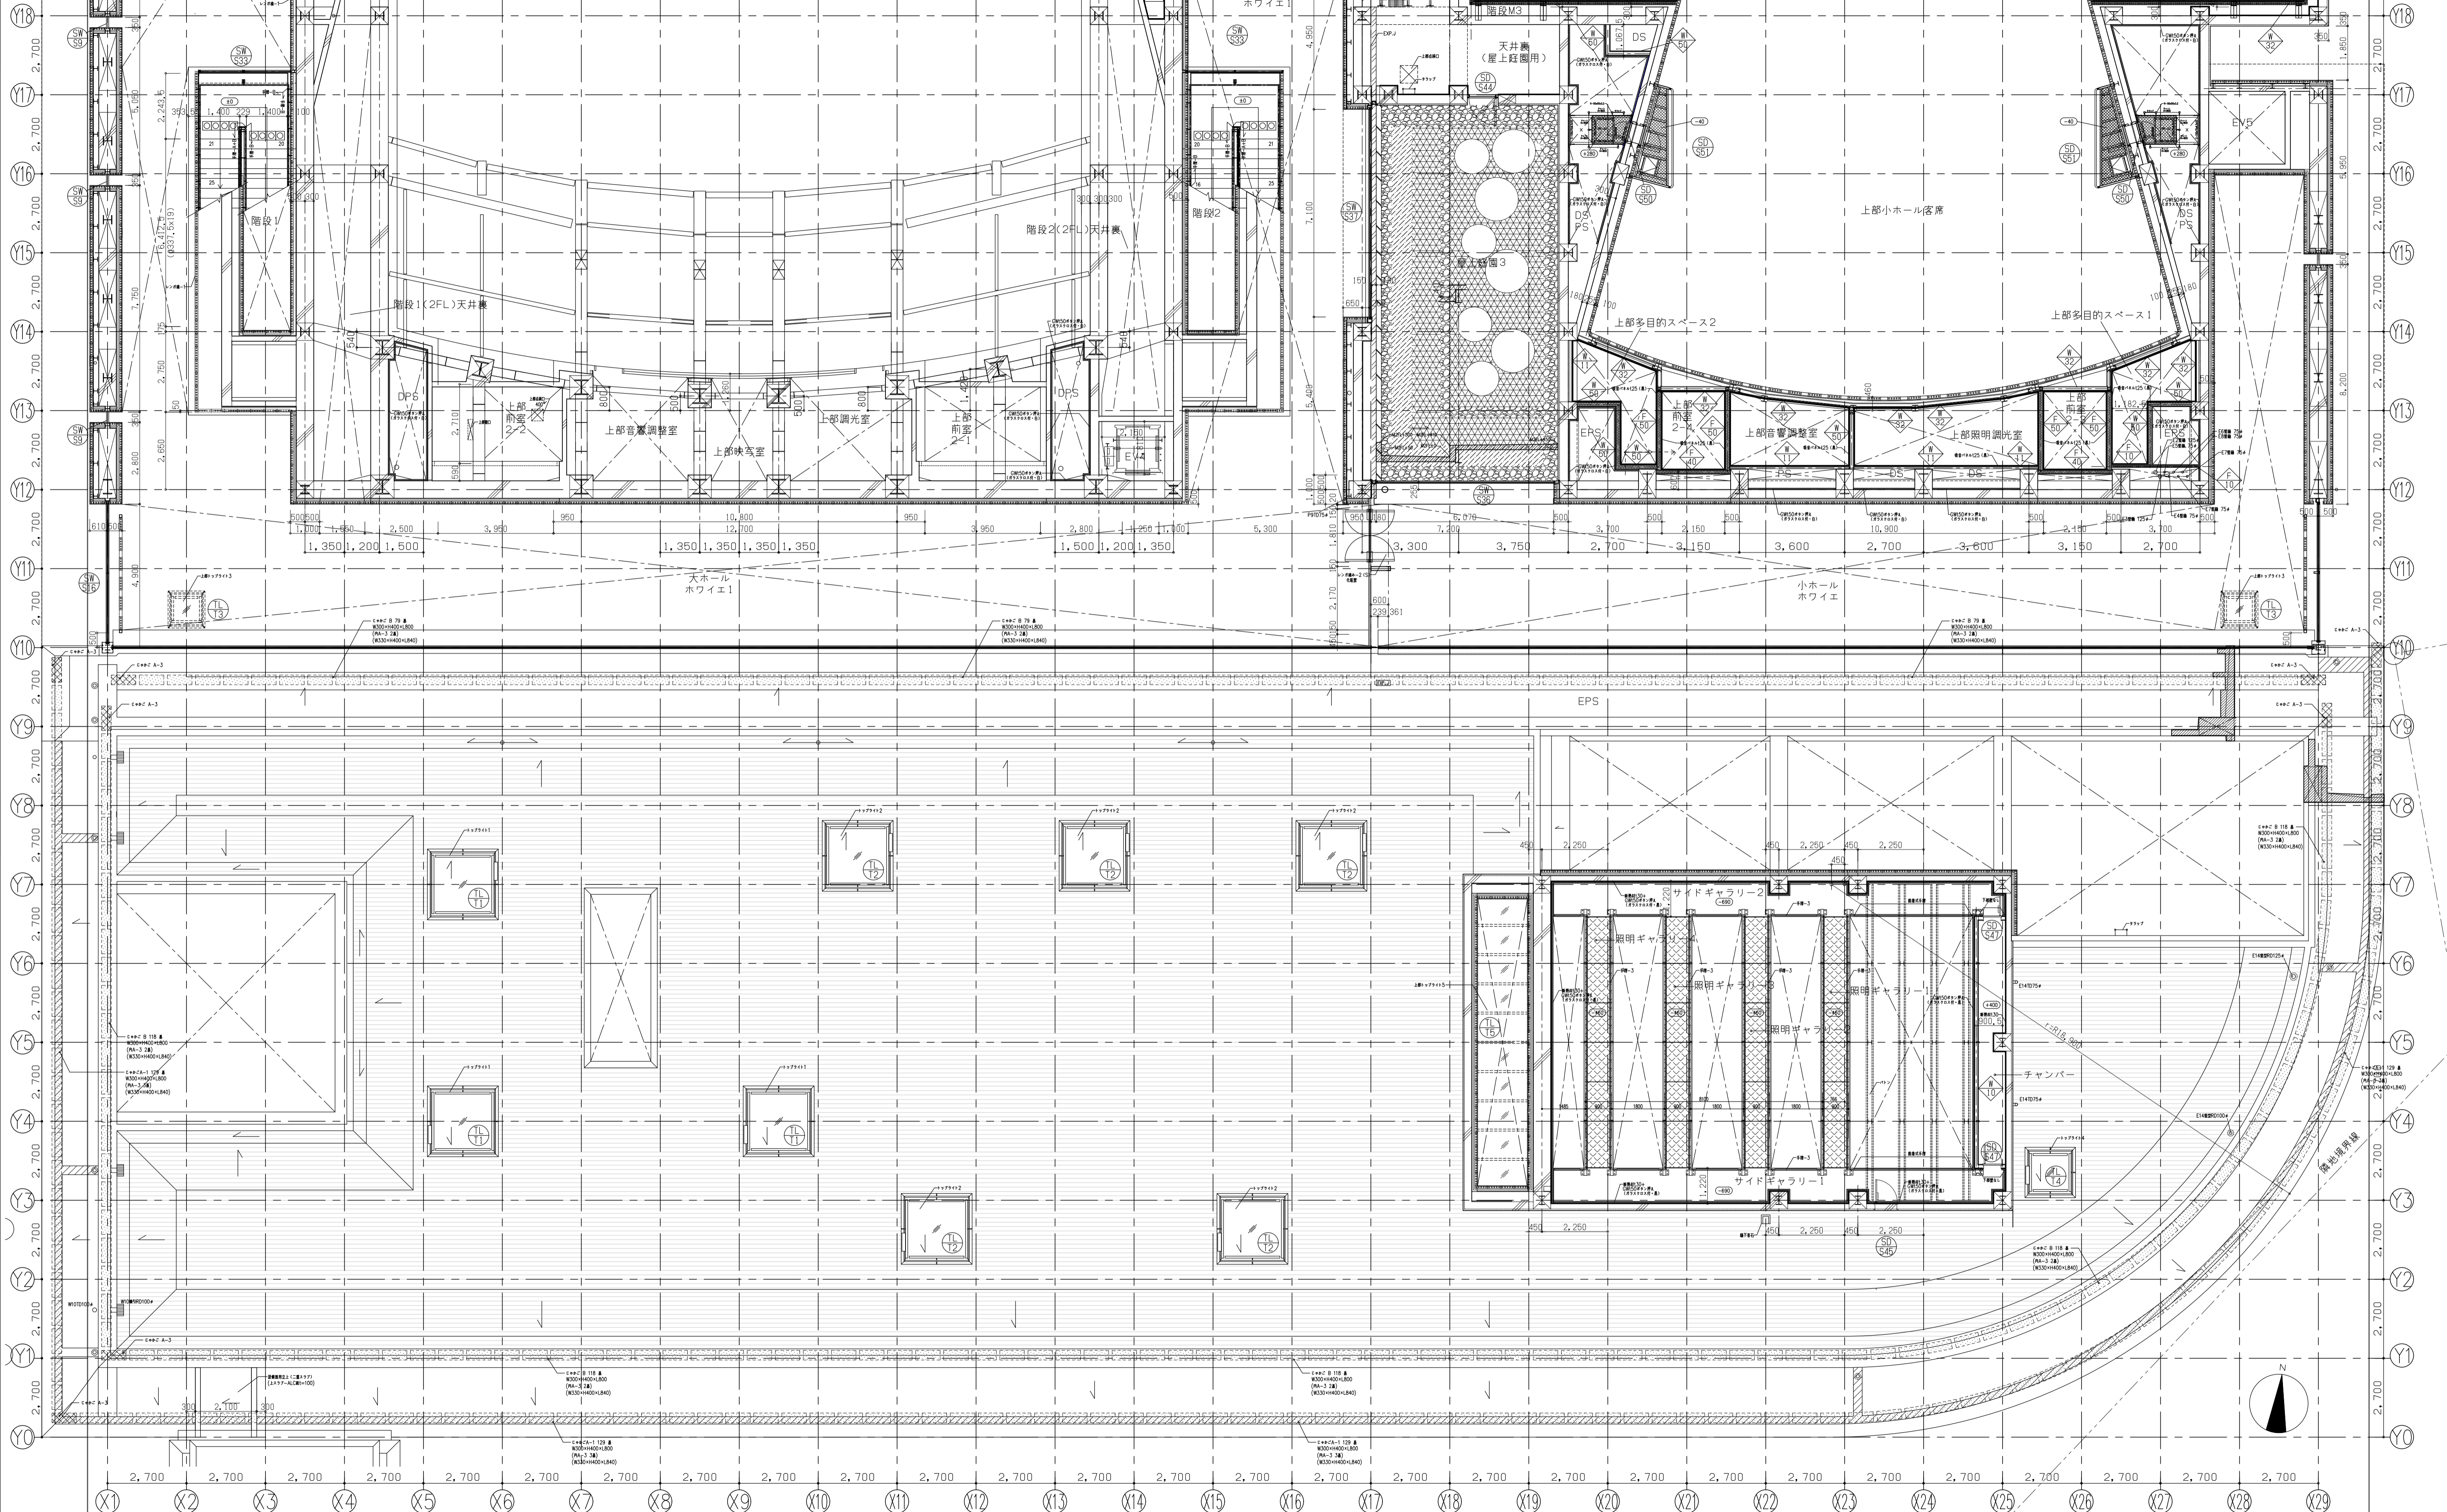

着工	18.10.10
竣工	21.05.17
監理	株式会社日建設計
施工	建築工事 前田建設工業株式会社

——	LGS壁 両面壁
——	LGS壁 片面壁
——EX	EXP. J 金物
▼	点検口
▼	地下二重壁用点検口
●	排水目皿

+	建具符号
◆	壁符号
◆	特記なき限り壁は天井内まで到達しているものとする
◆	特記なき限り壁は\triangleleftとする

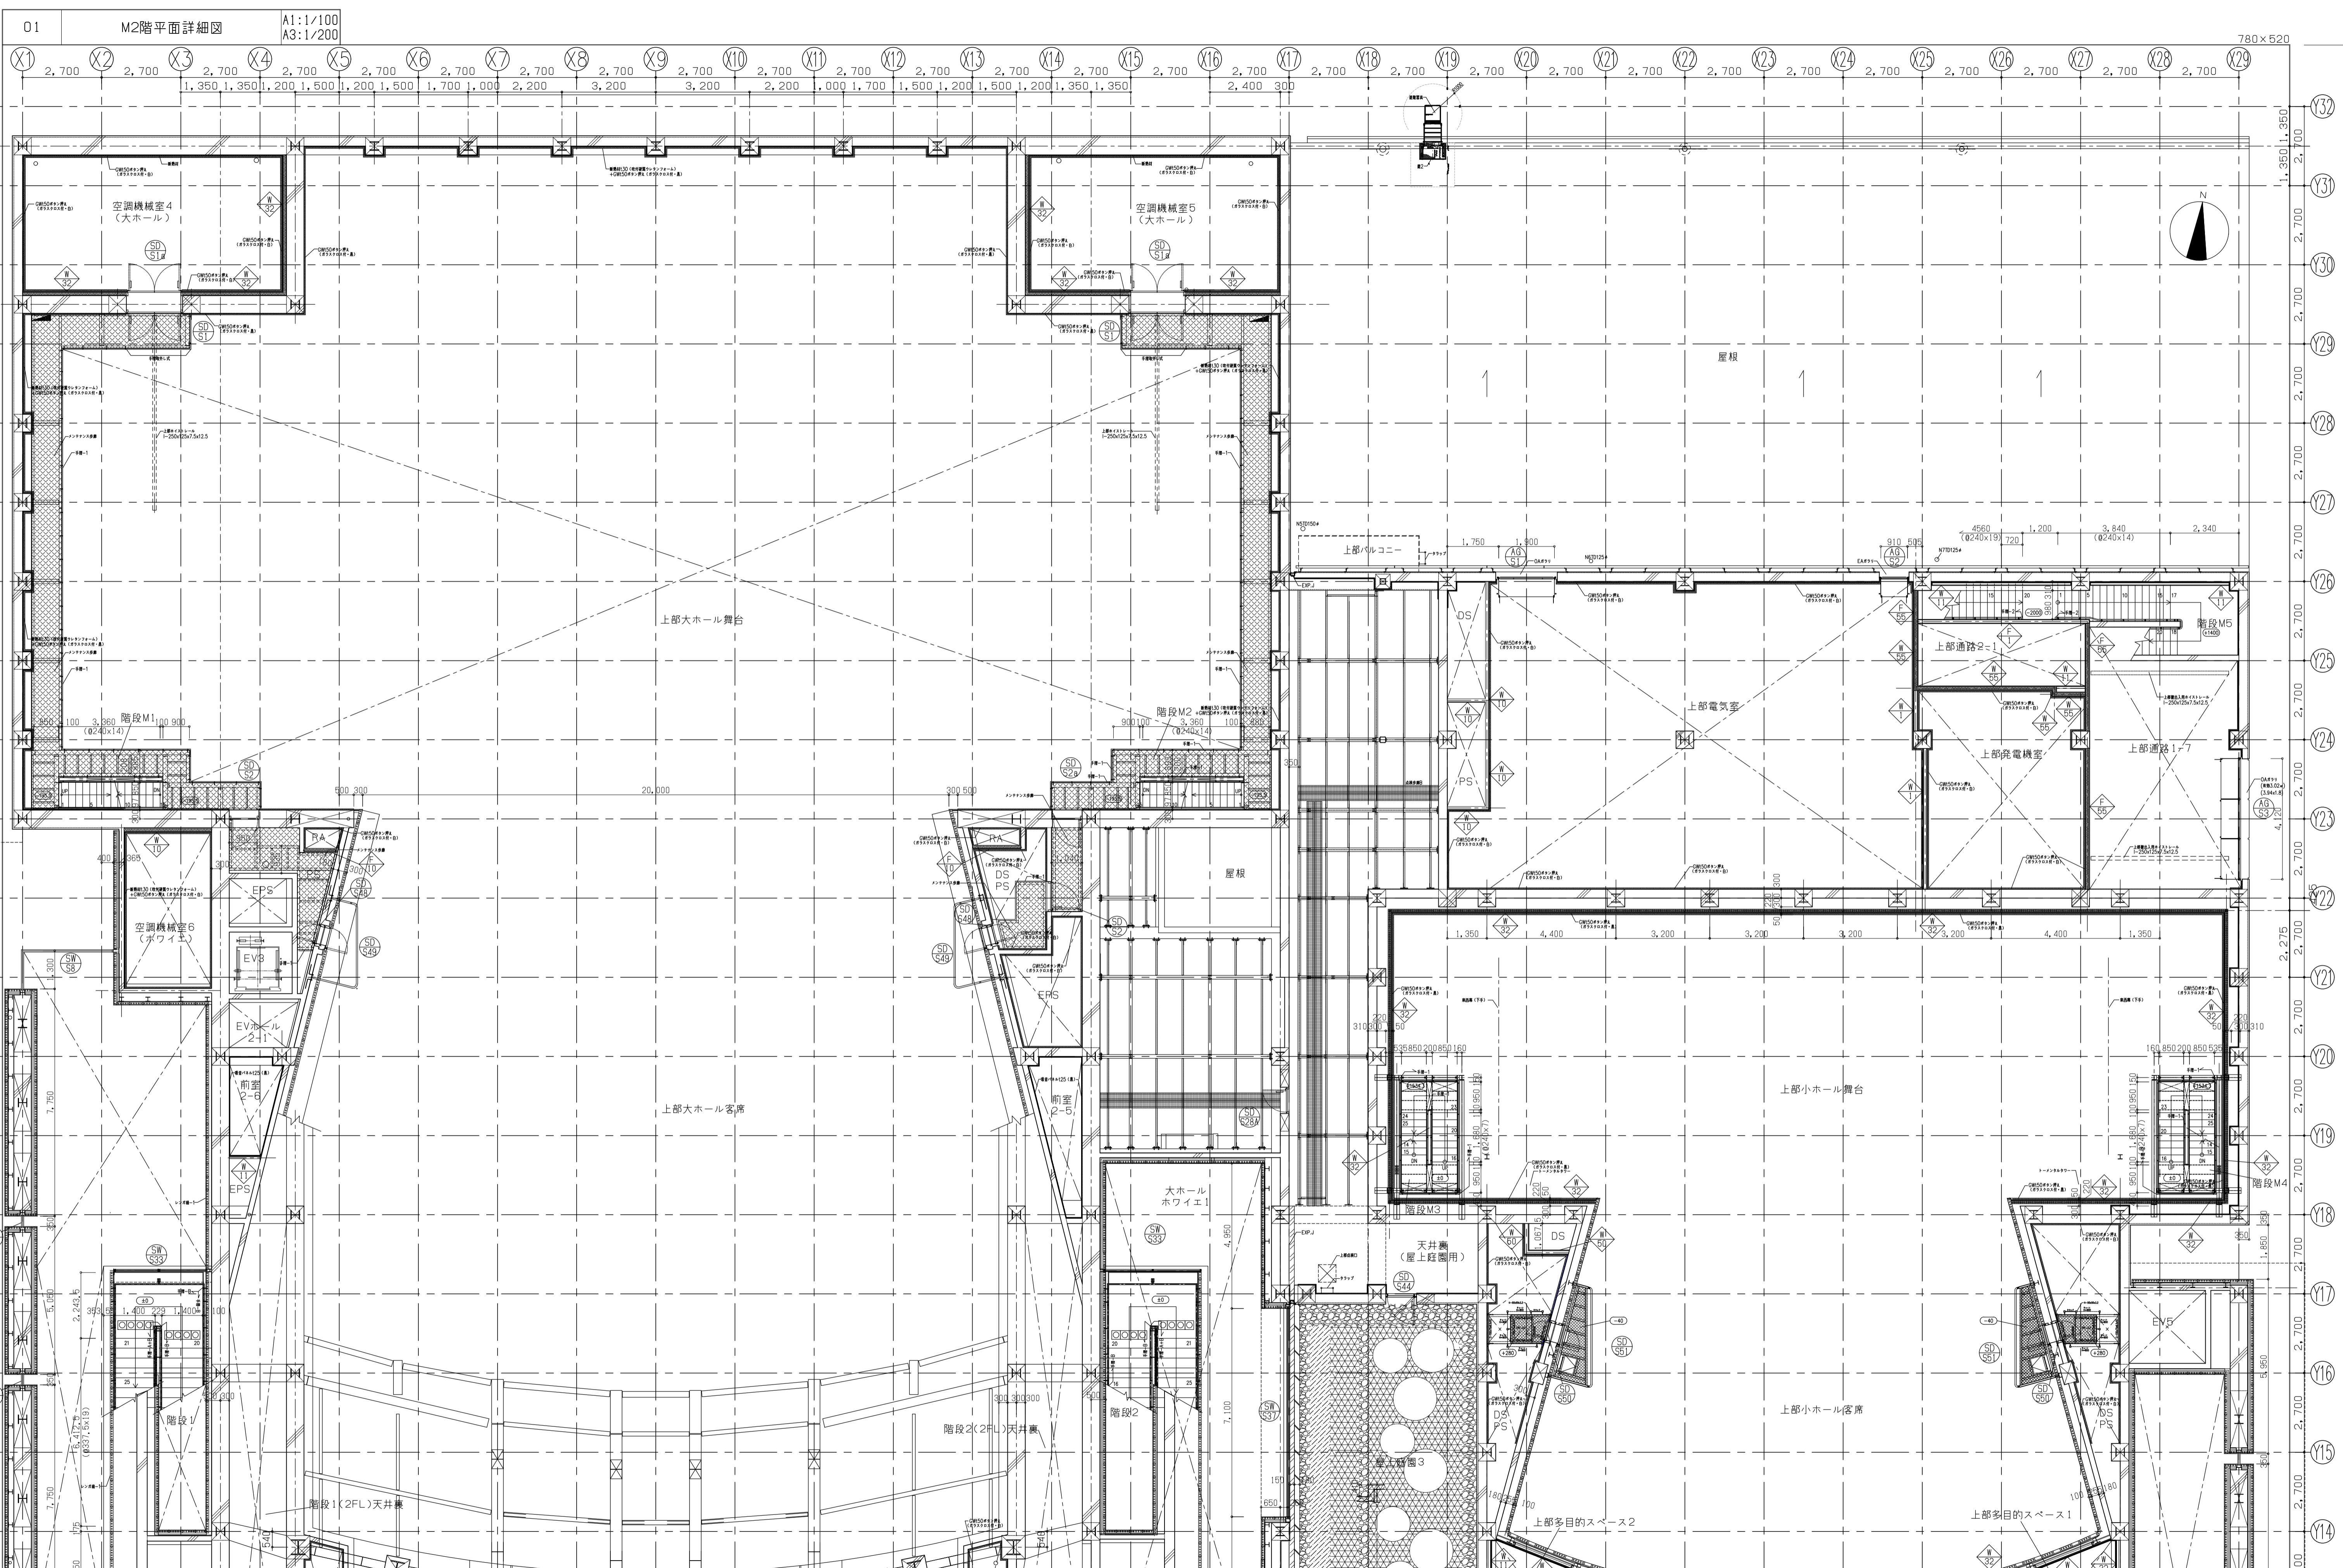


着工 18.10.10
 竣工 21.05.17
 監理 株式会社日建設計
 建築工事 前田建設工業株式会社

LGS壁 両面壁
 LGS壁 片面壁
 EXP. J 金物
 点検口
 地下二重壁用点検口
 排水目皿

建具符号
 壁符号
 特記なき限り壁は天井内まで到達しているものとする
 特記なき限り壁は△とする

枚方市 都市整備部 施設整備室 (仮称)枚方市総合文化芸術センター建設工事 (建築工事)
 7 - 8
 M2階平面詳細図-2
 NO. 0 - 140334 - A

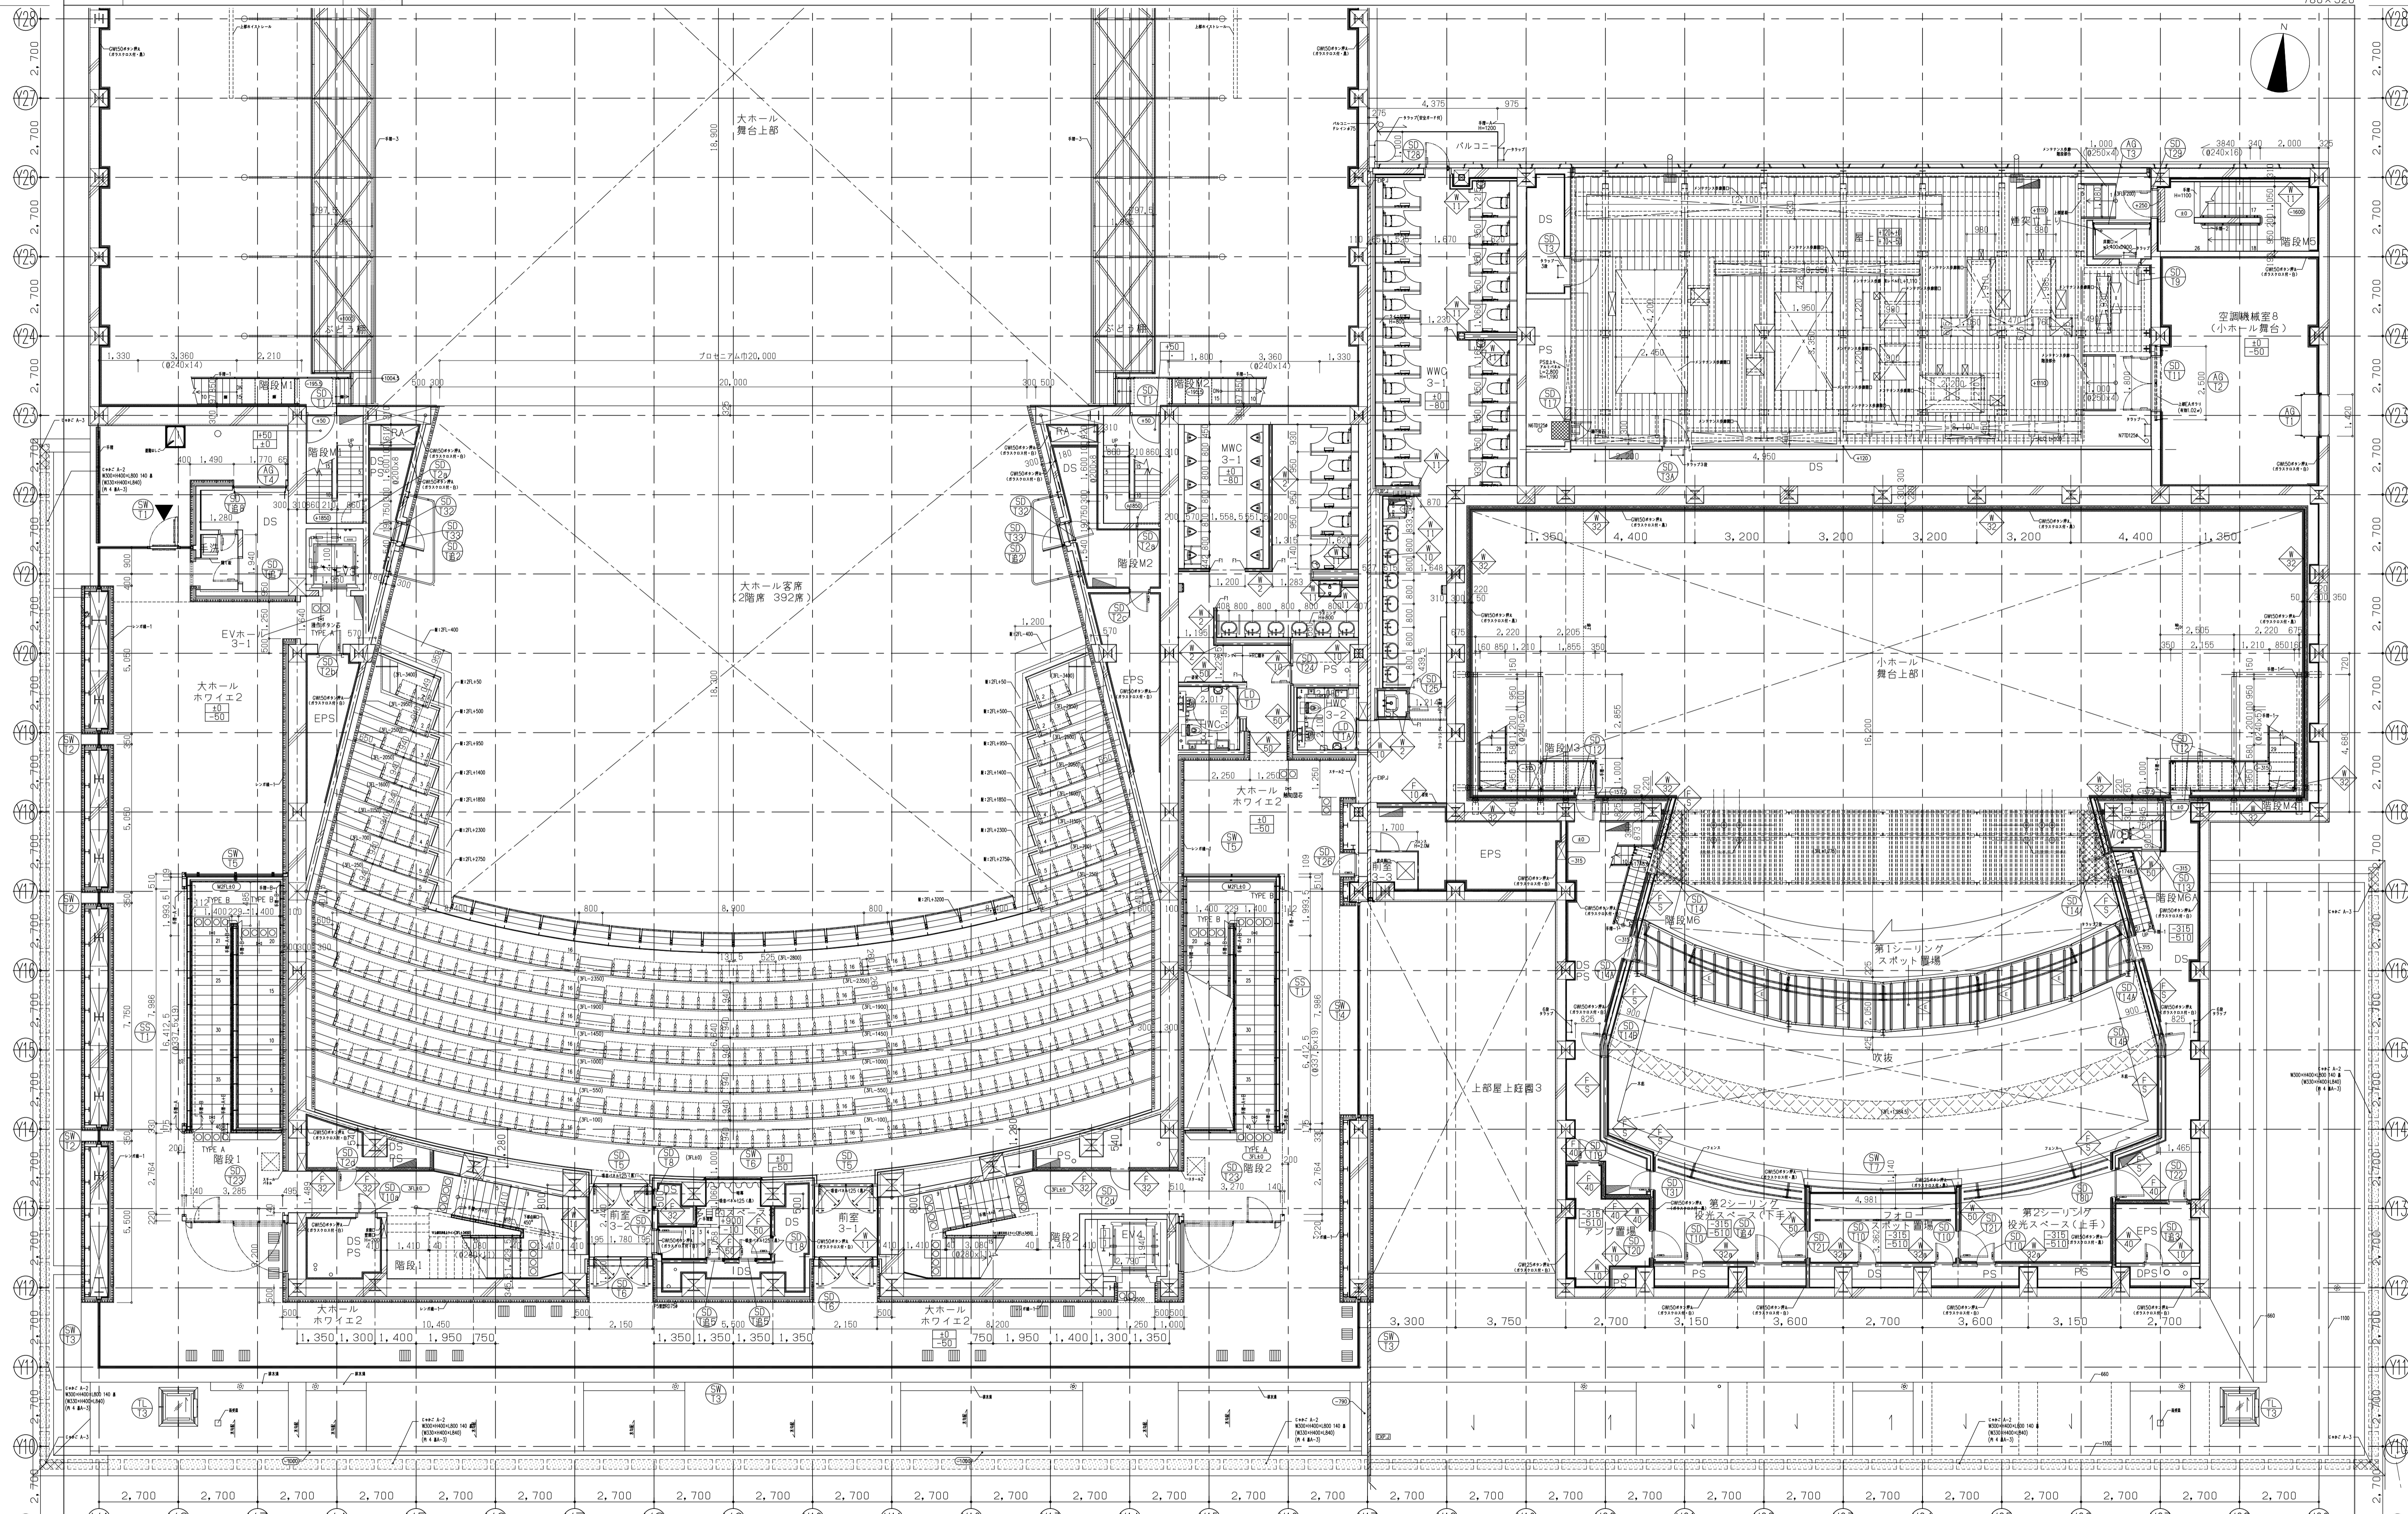


着工	18.10.10
竣工	21.05.17
監理	株式会社日建設計
施工	前田建設工業株式会社

	LGS壁 両面壁
	LGS壁 片面壁
	EXP. J 建物
	非常出入口
	非常用出入口に代わる開口部

	建具符号
	壁符号
	特記なき限り壁は天井内まで到達しているものとする
	特記なき限り壁は△とする

枚方市 都市整備部 施設整備室 (仮称)枚方市総合文化芸術センター建設工事 (建築工事) 意 7-9

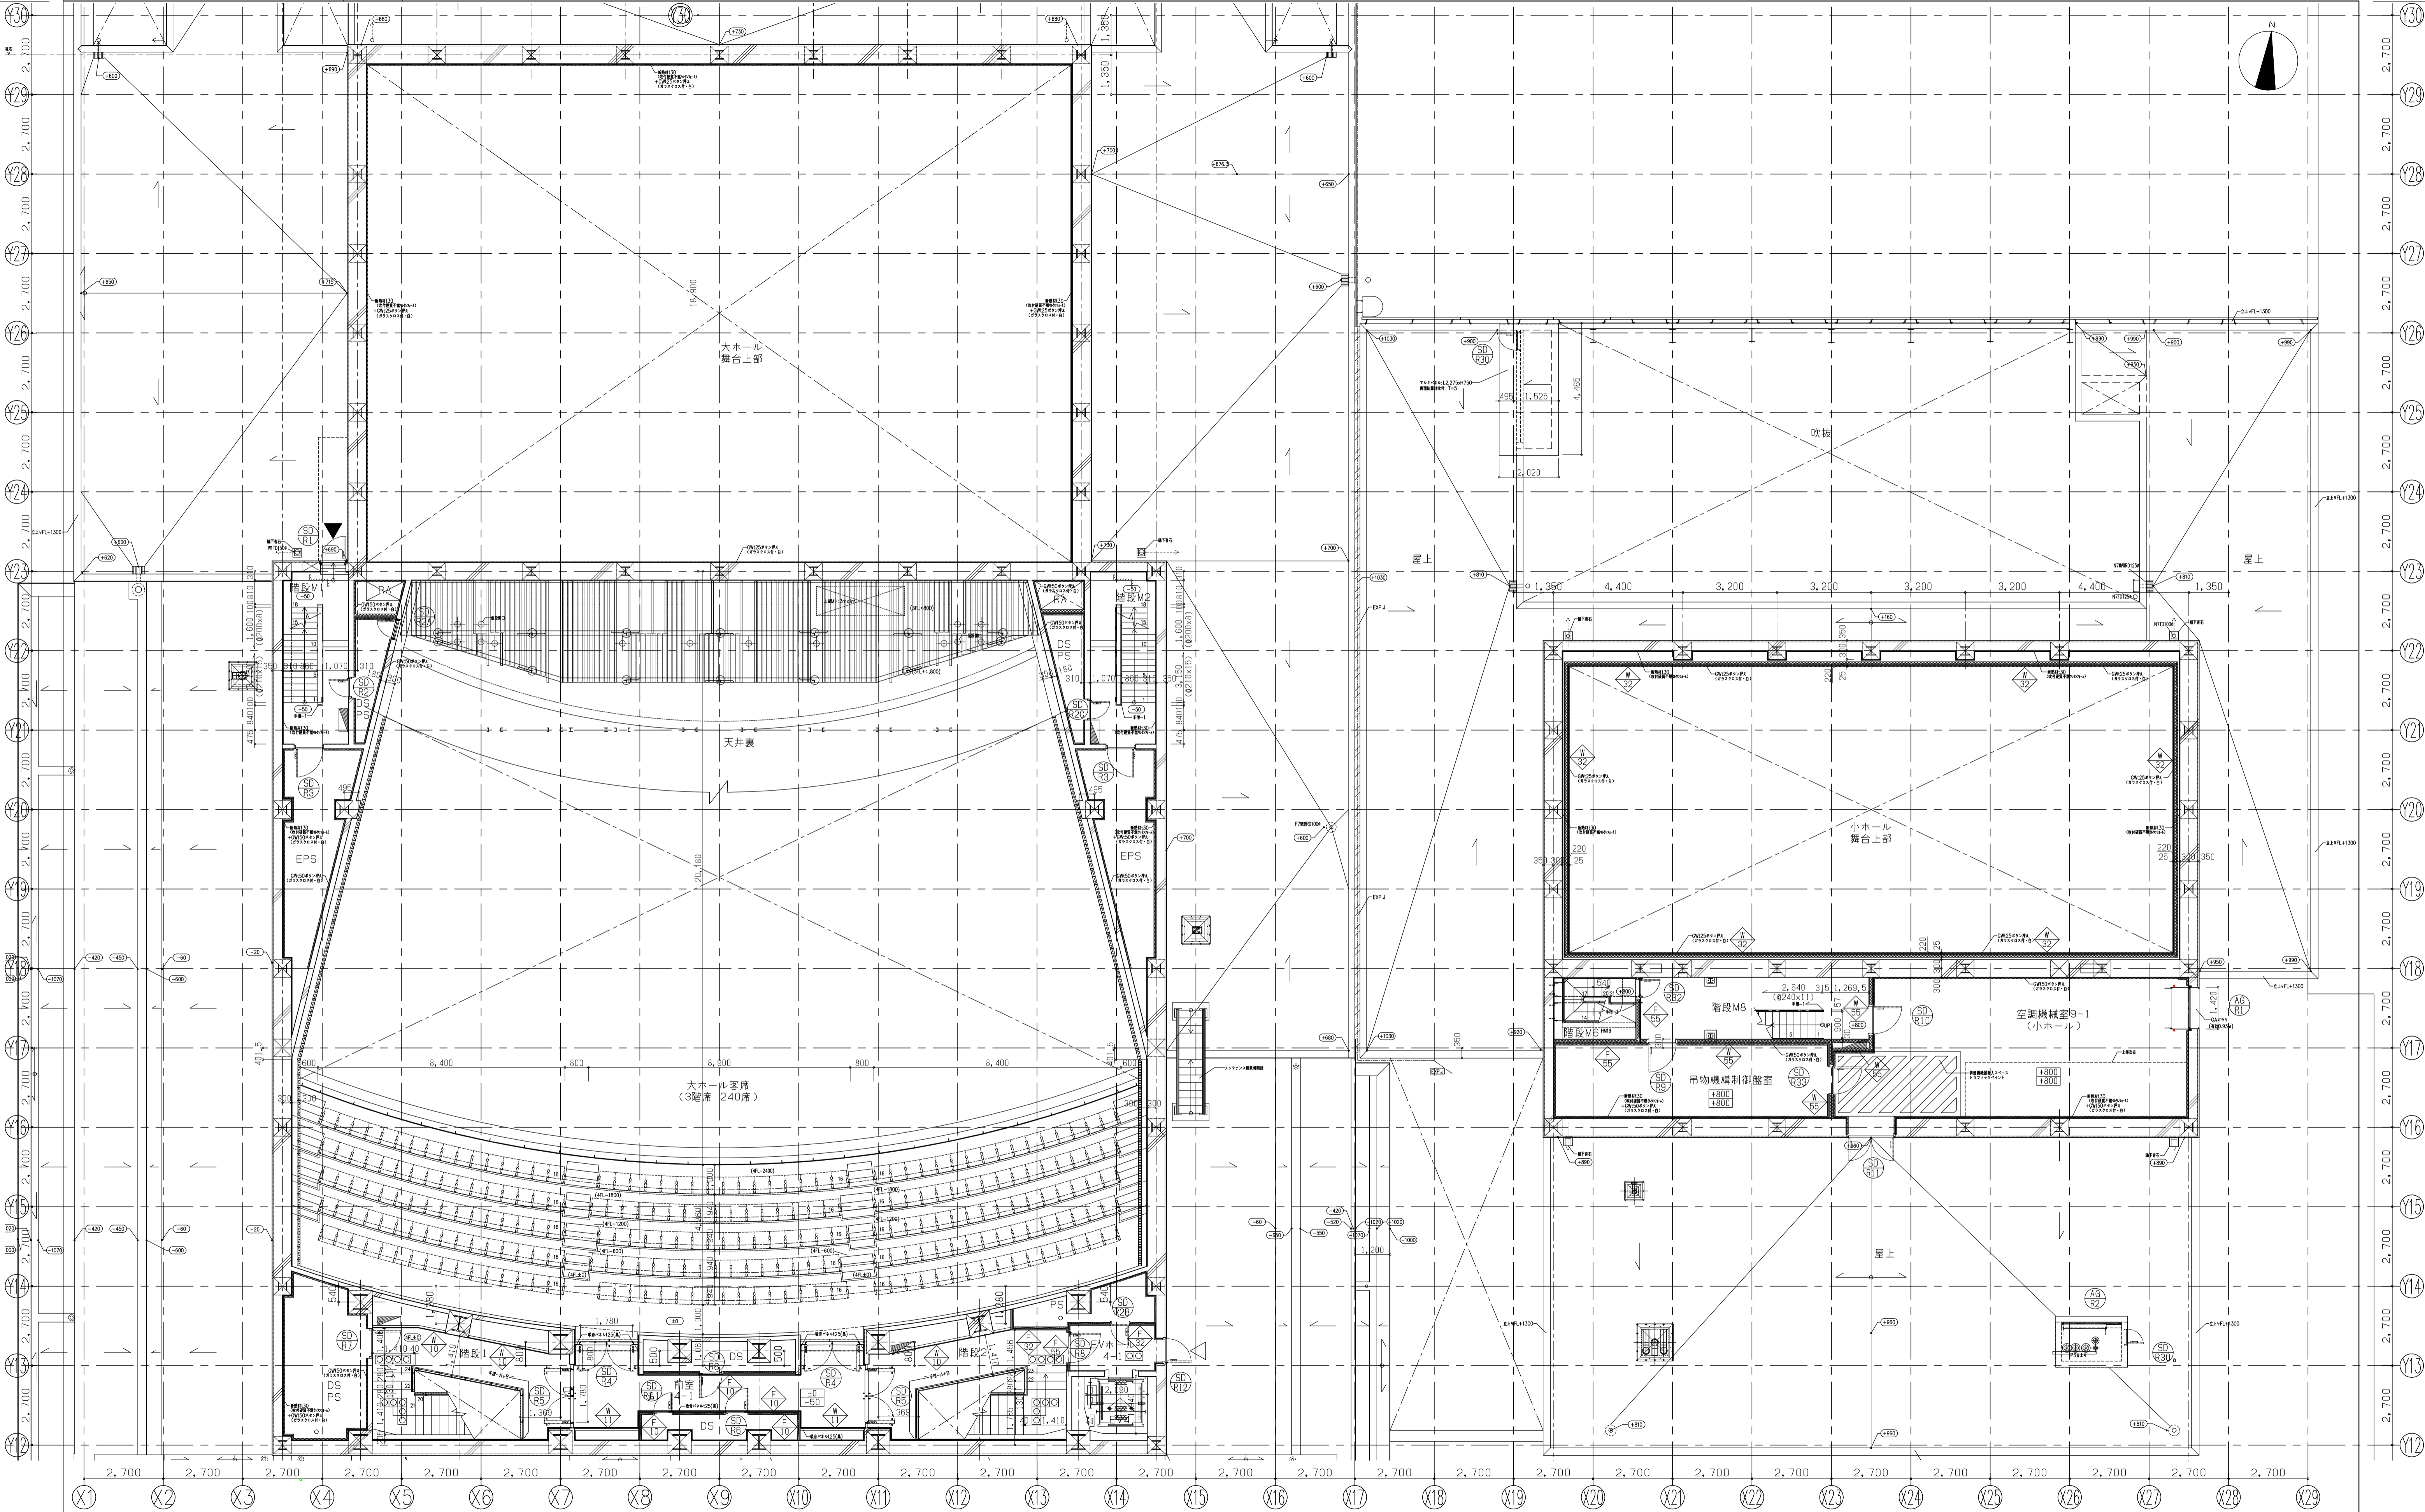

着工	18.10.10
竣工	21.05.17
監理	株式会社日建設計
施工	前田建設工業株式会社

	LGS壁 両面壁
	LGS壁 片面壁
	EXP. J 全物
	点検口
	地下二重壁用点検口
	排水目皿

	建具番号
	壁符号
	特記なき限り壁は天井内まで到達しているものとする
	特記なき限り壁はとする



枚方市 都市整備部 施設整備室 (仮称)枚方市総合文化芸術センター建設工事 (建築工事)

7 - 10

4階平面詳細図-1

NO. 0 - 140334 - A

竣工図

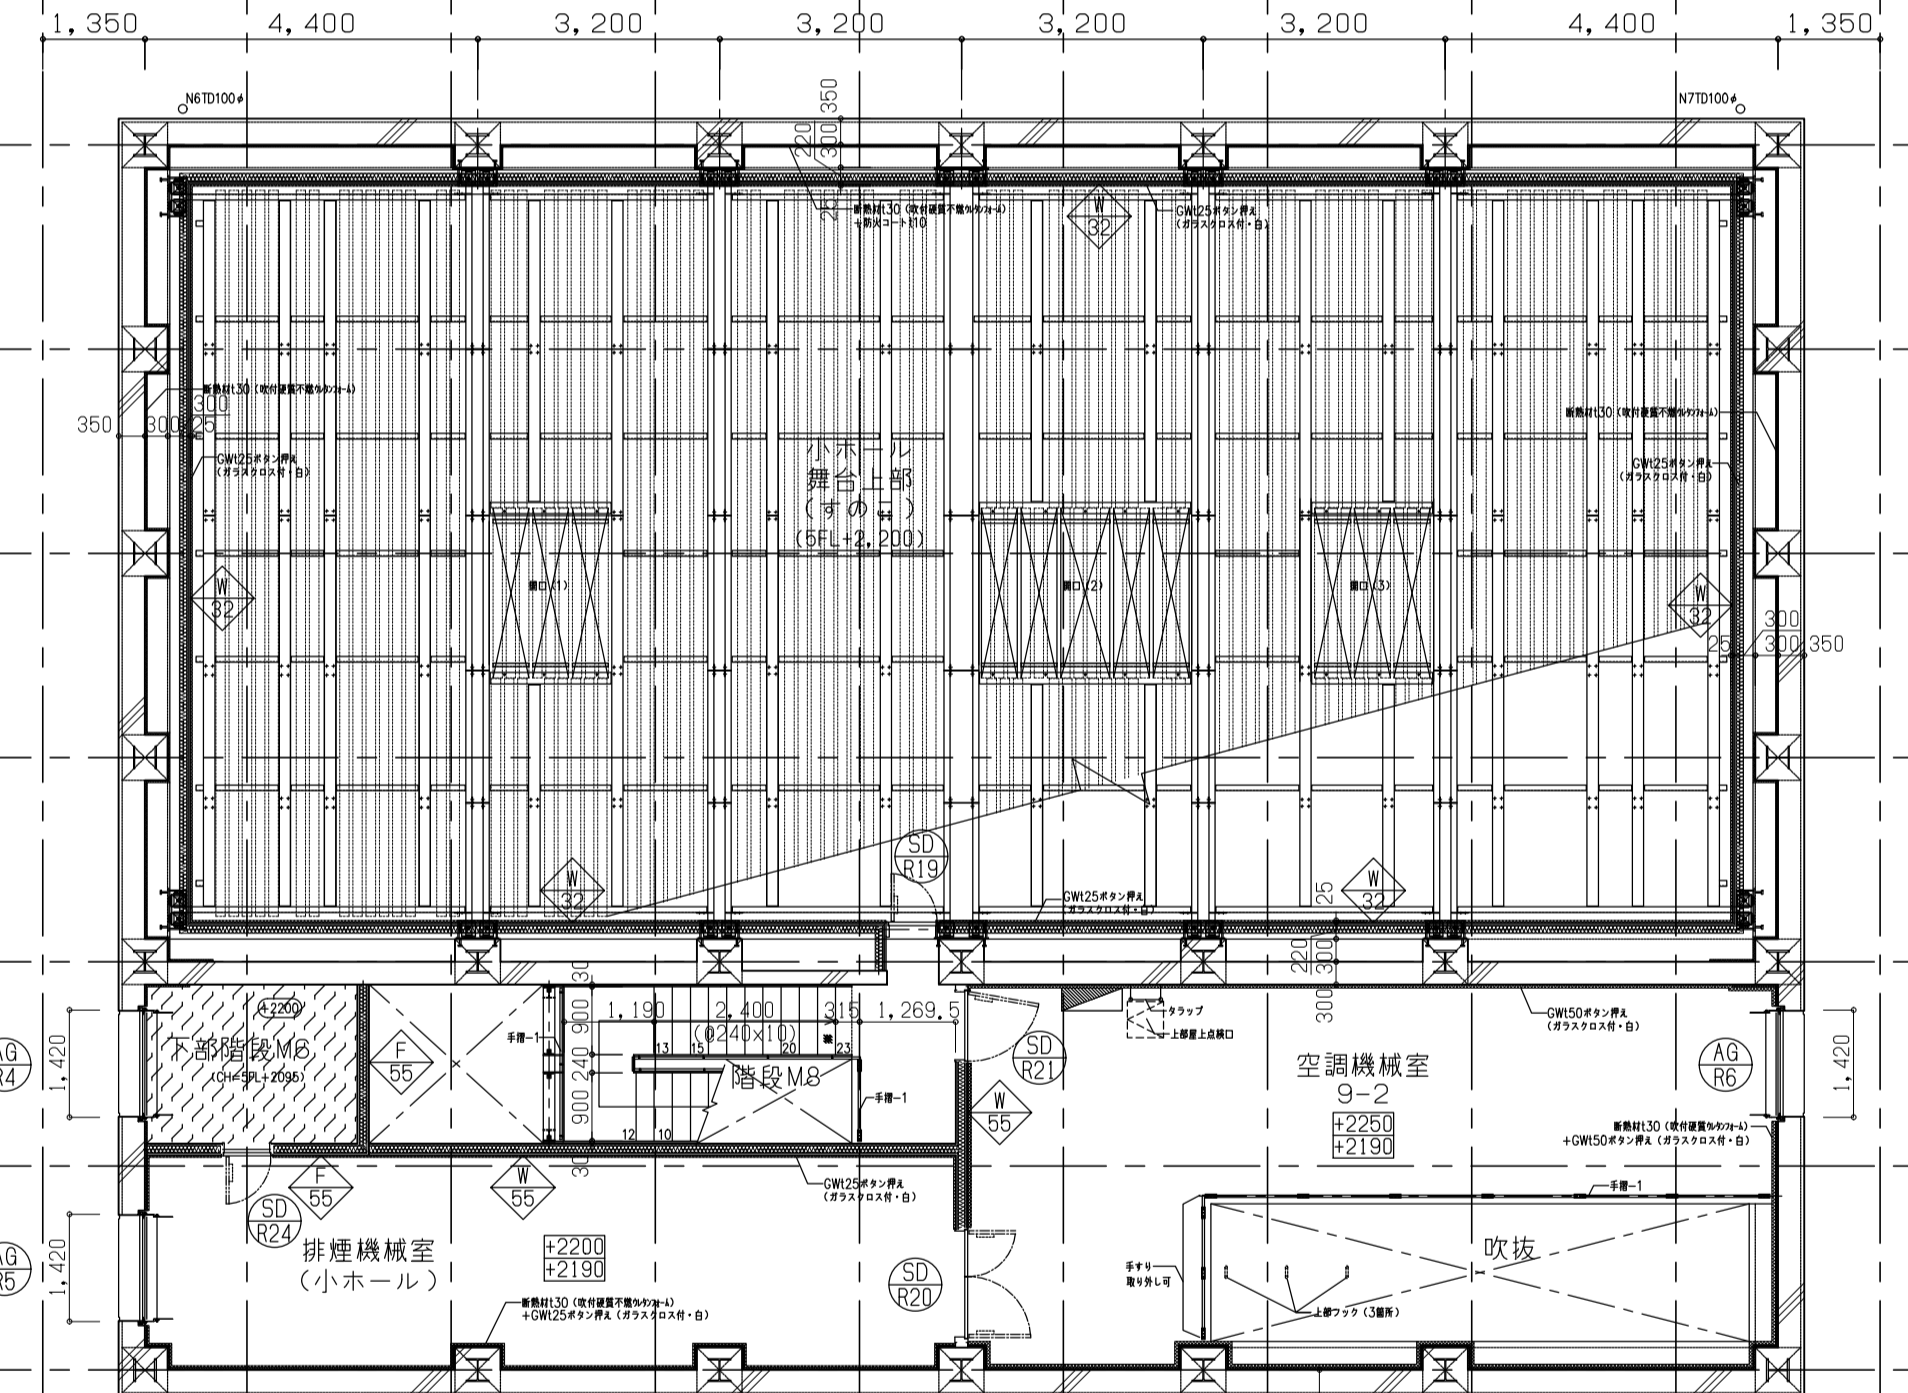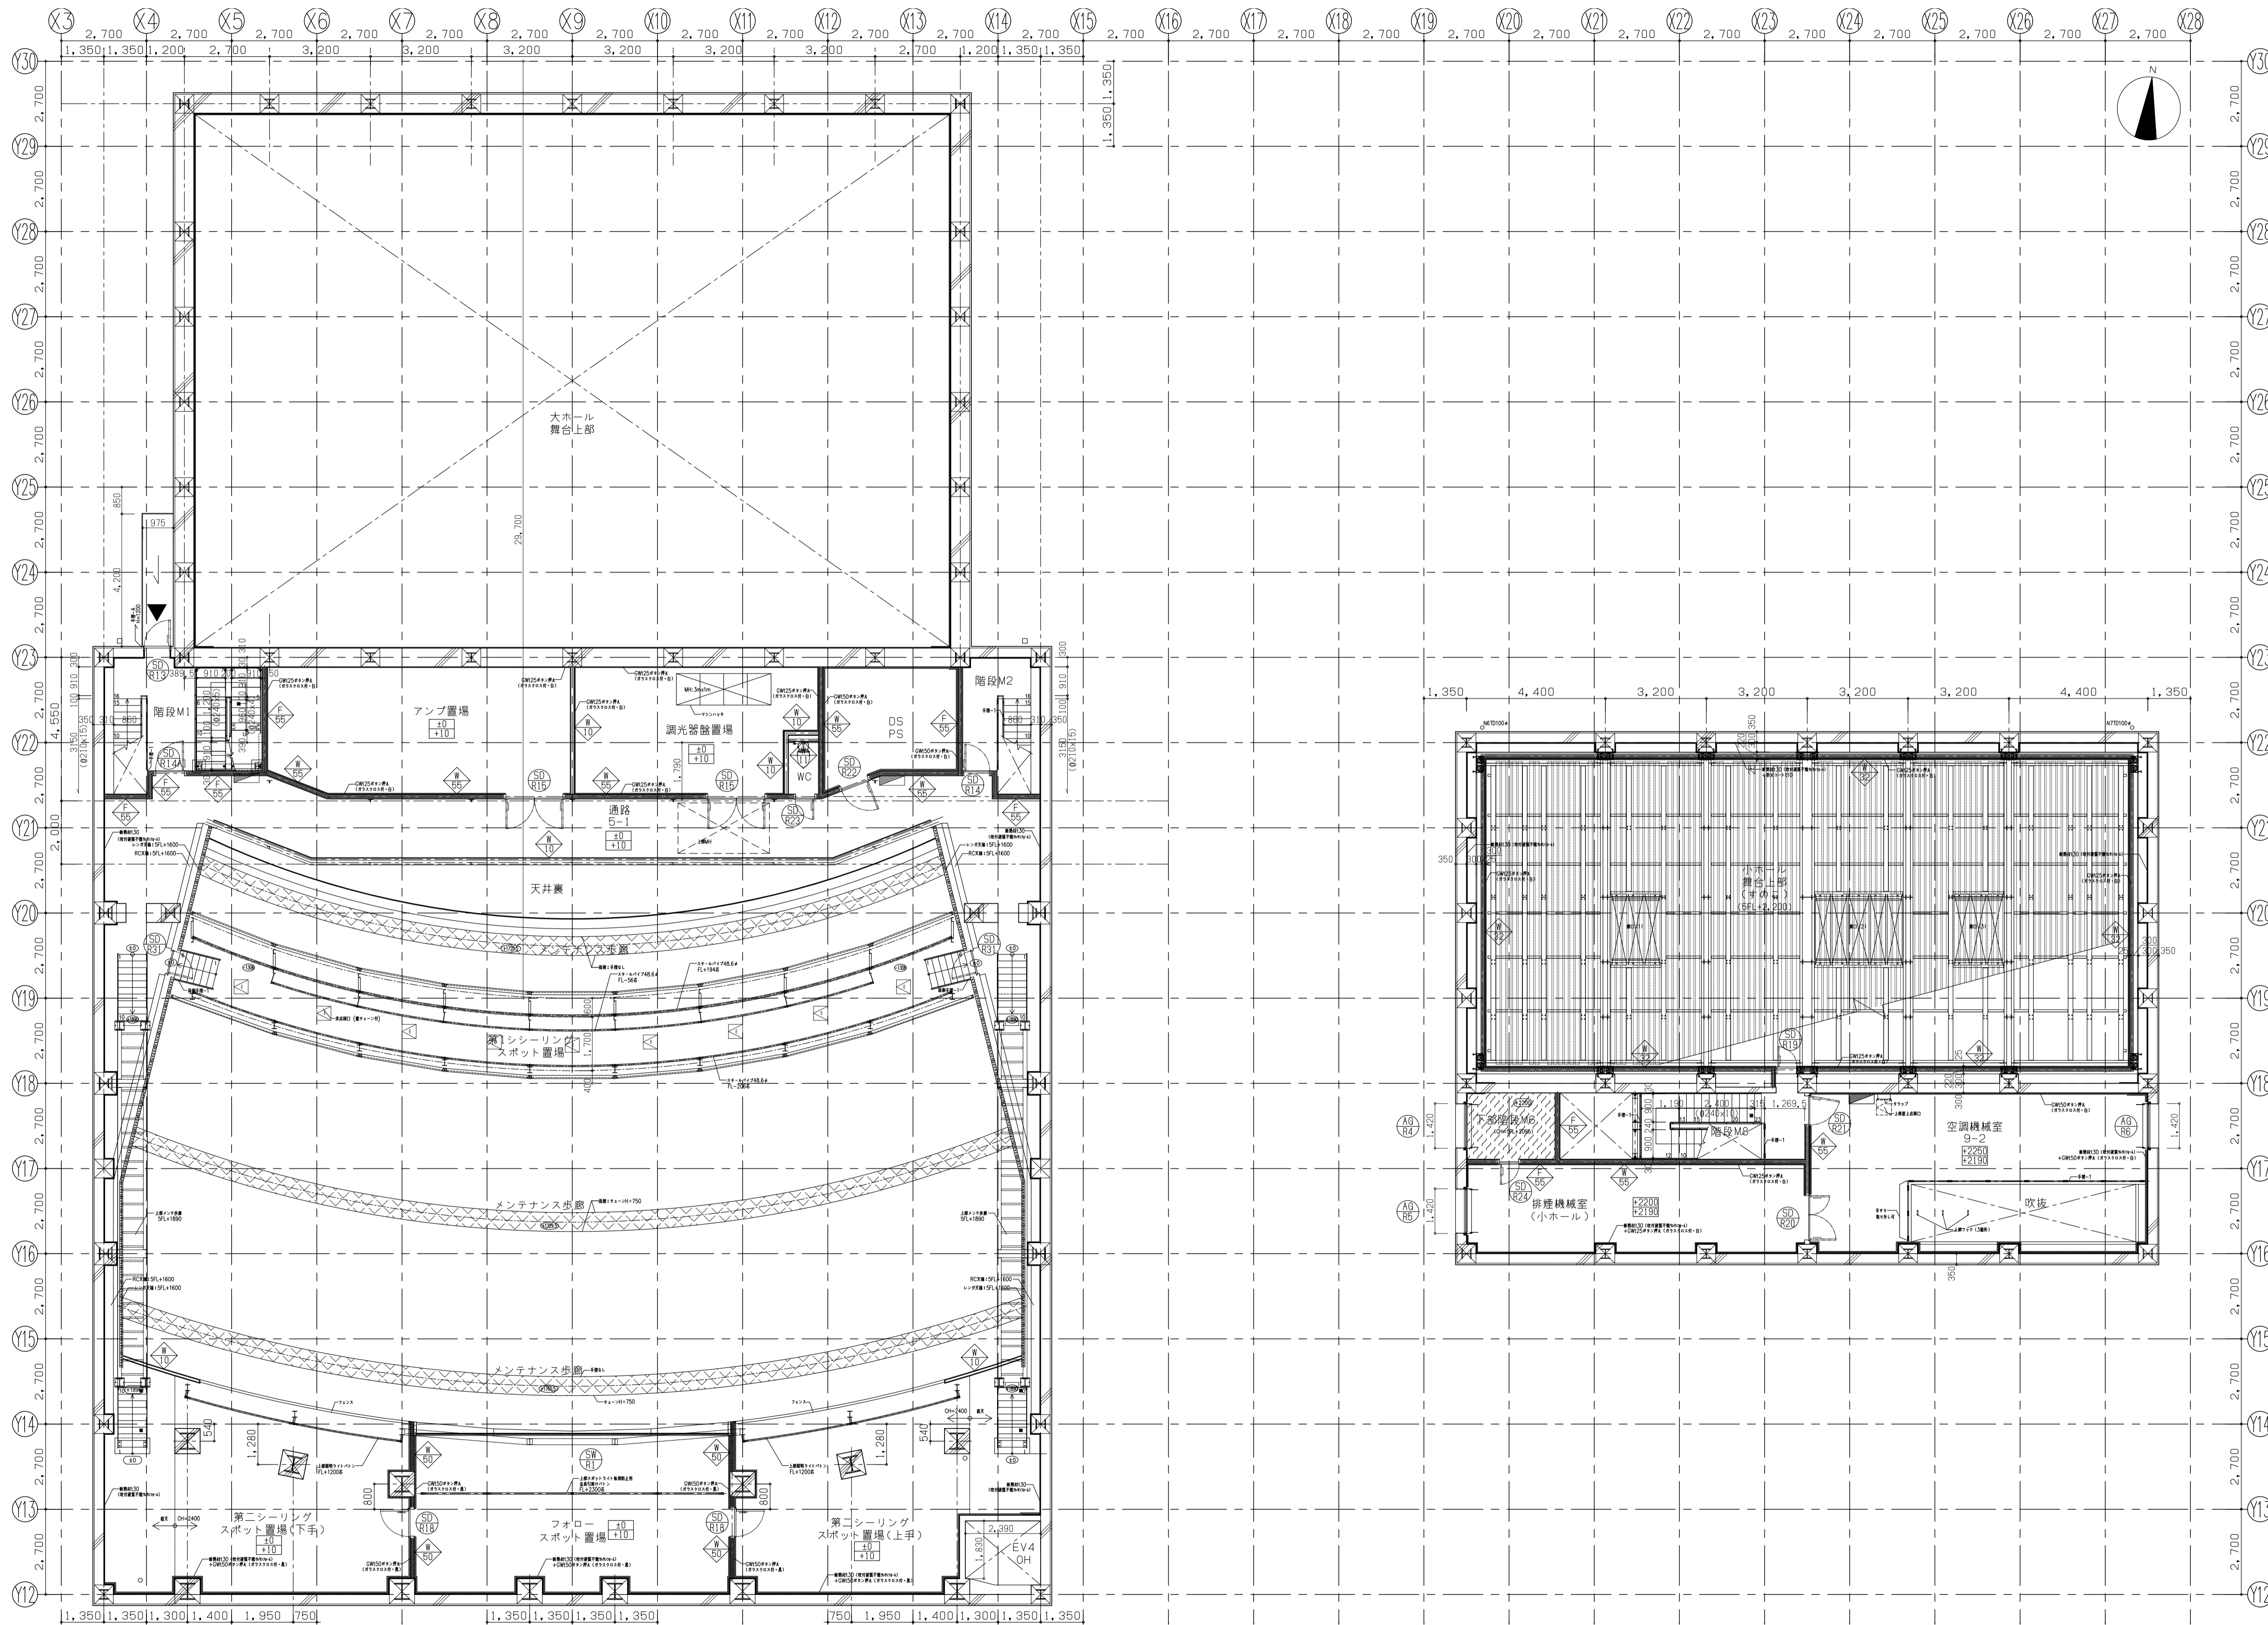

着工	18.10.10
竣工	21.05.17
監理	株式会社日建設計
施工	前田建設工業株式会社

	LGS壁 両面壁
	LGS壁 片面壁
	EXP. J 全物
	点検口
	地下二重壁用点検口
	排水目皿

	建具符号
	壁符号
	特記なき限り壁は天井内まで到達しているものとする
	特記なき限り壁はとする



枚方市 都市整備部 施設整備室 (仮称)枚方市総合文化芸術センター建設工事 (建築工事)

7 - 11

5階平面詳細図


No. 0 - 140334 - A

竣工図

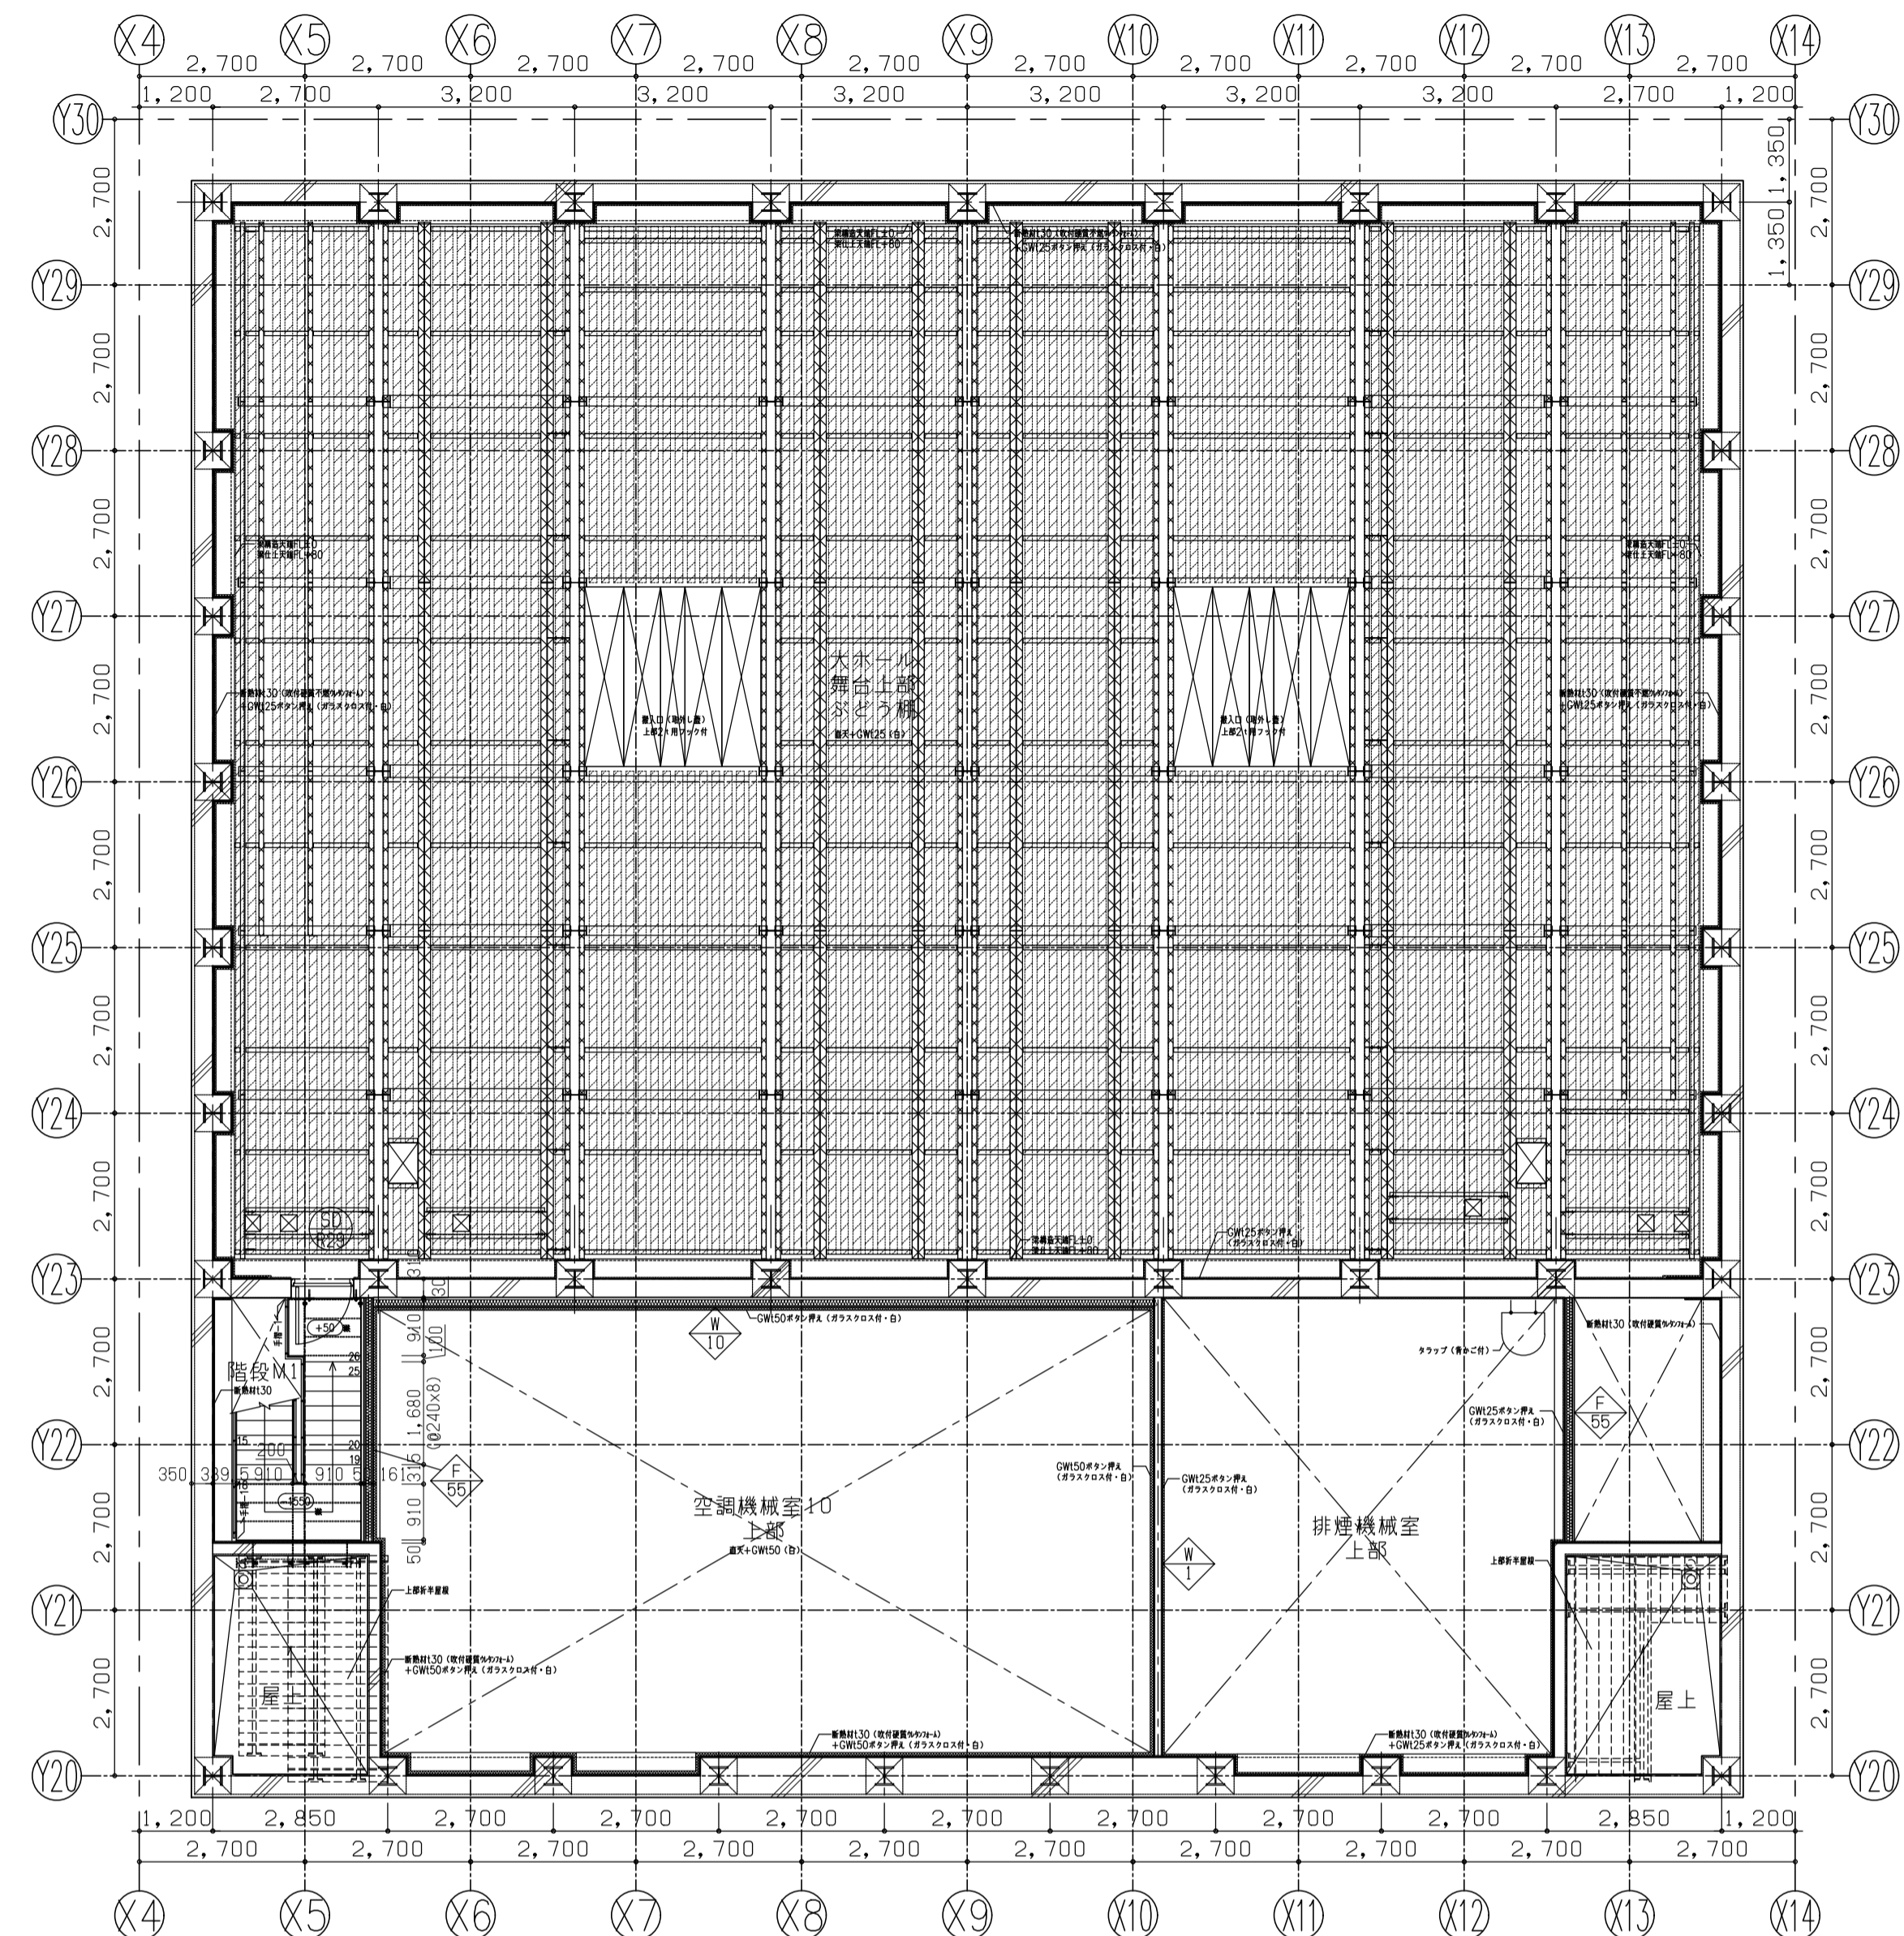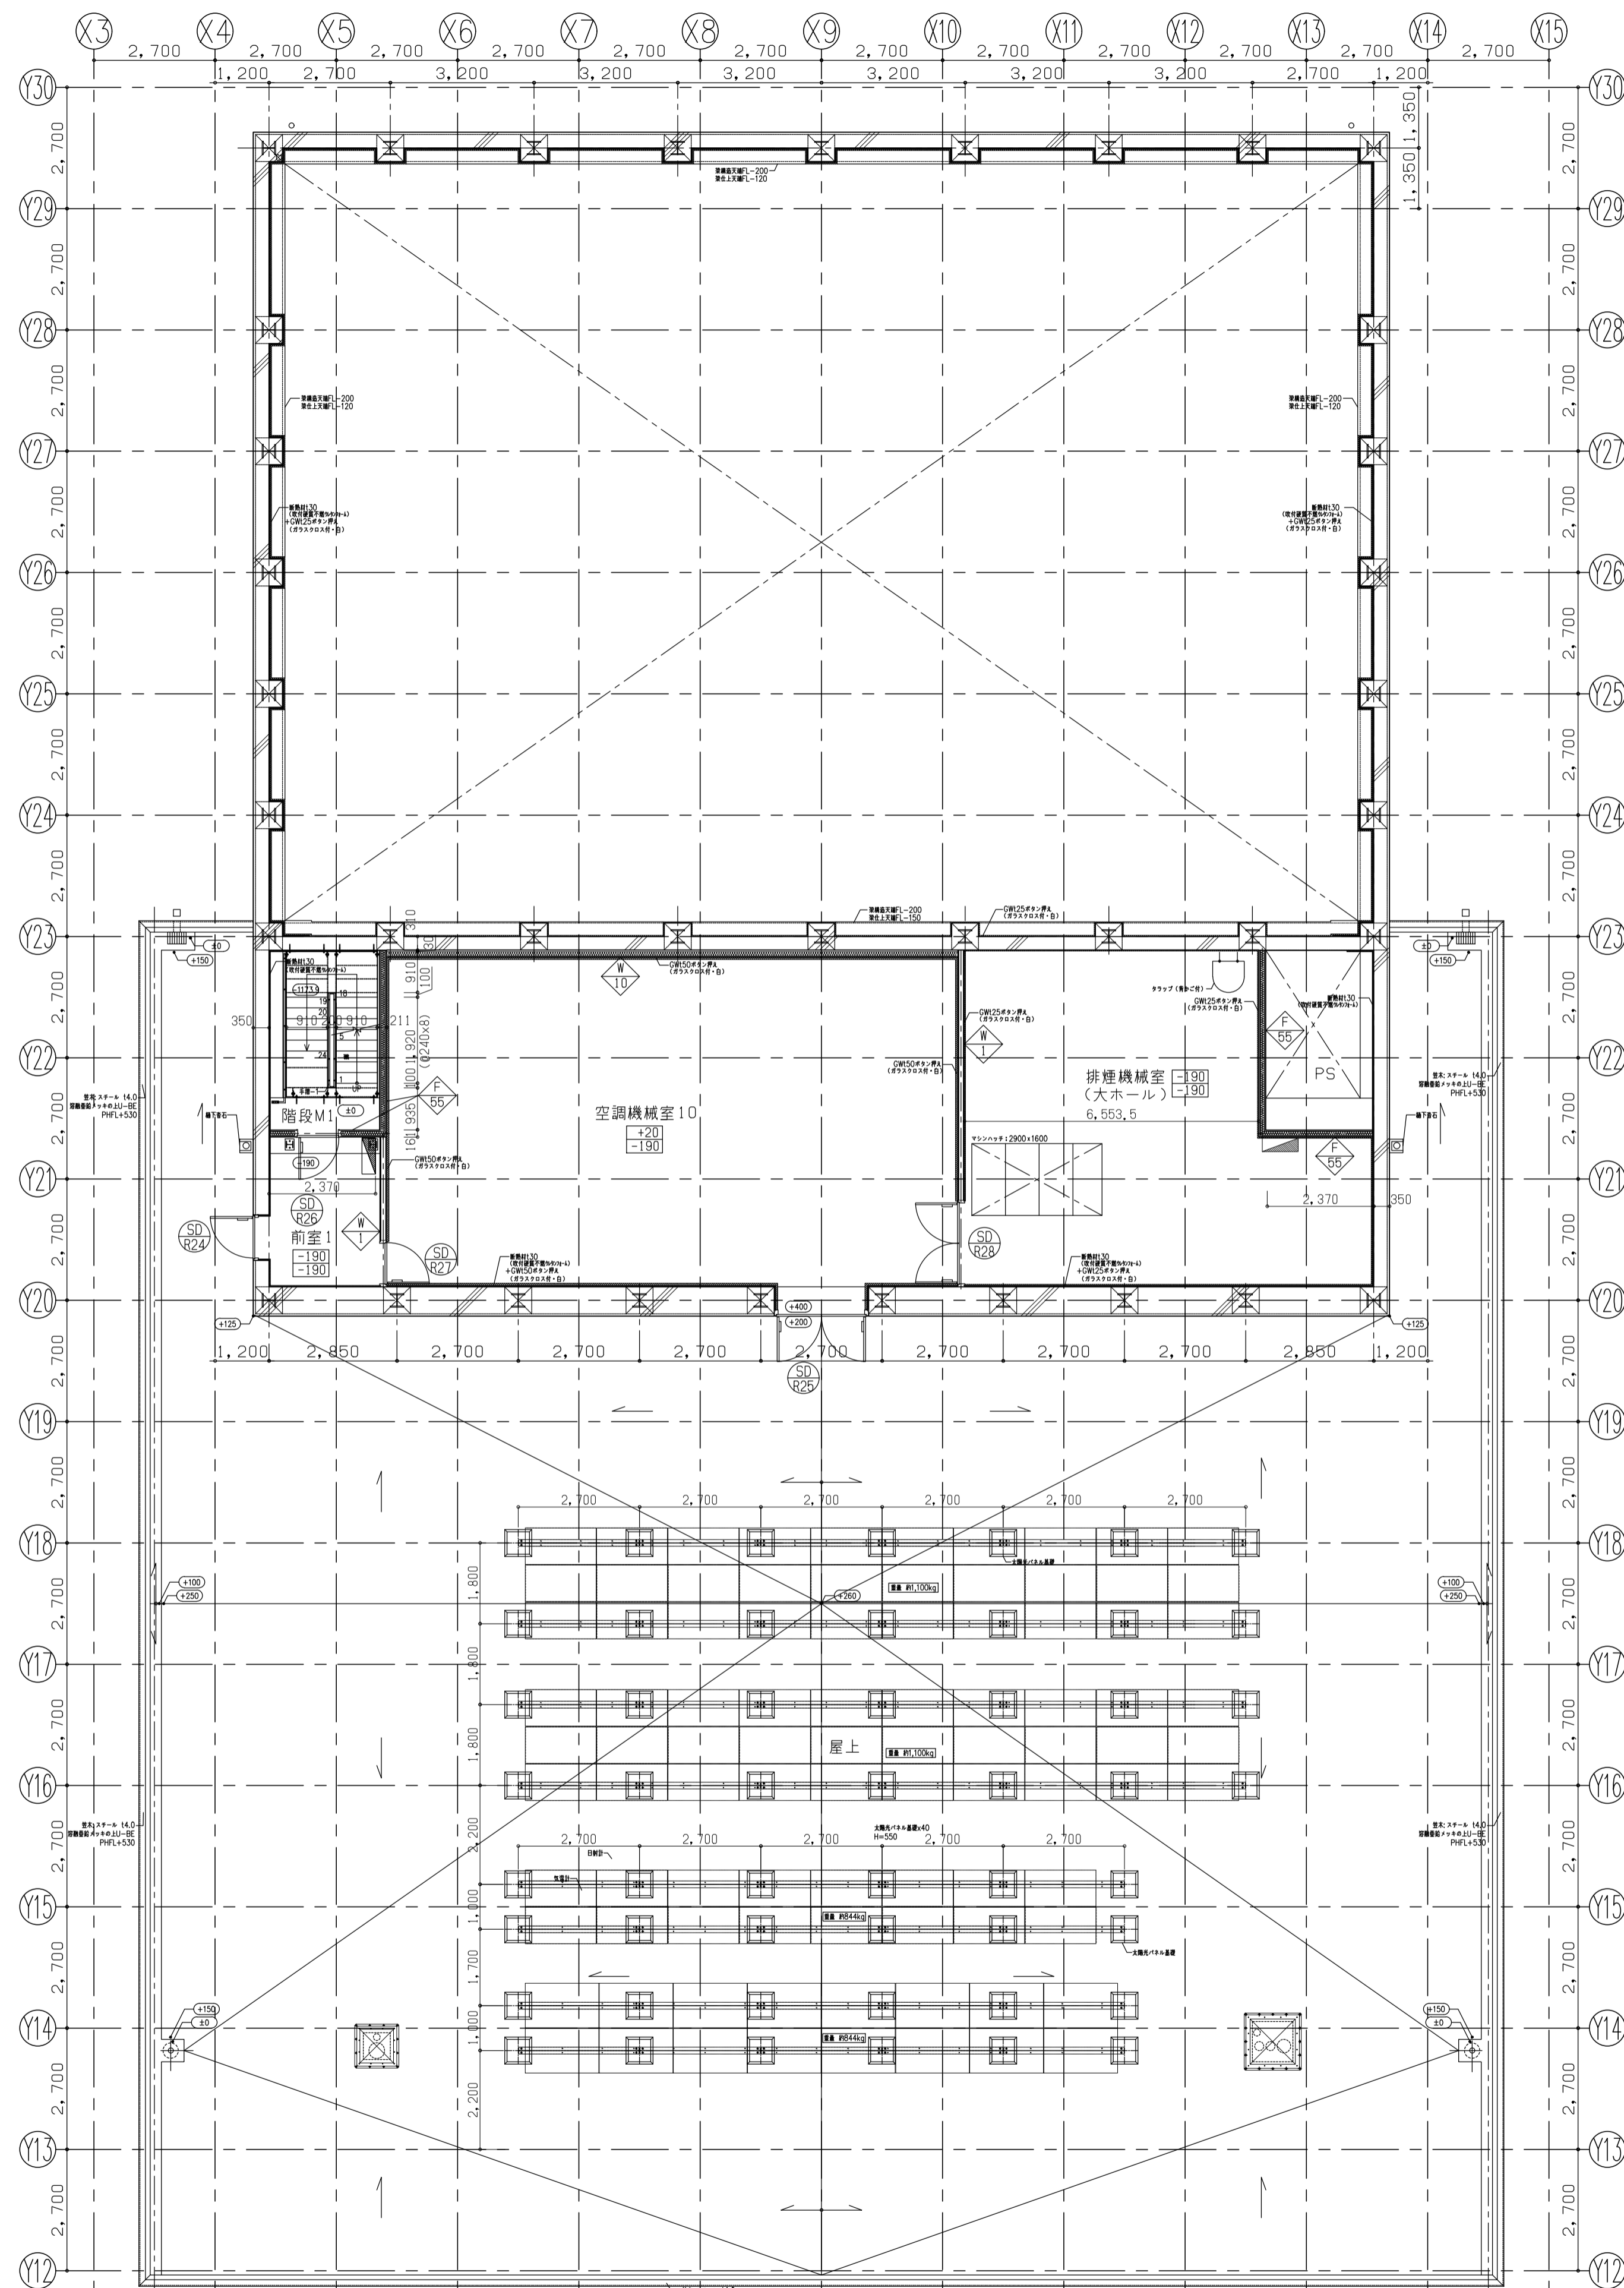

着工	18.10.10	LGS壁 両面壁 LGS壁 片面壁 EXP. J 全物 点検口 地下二重壁用点検口 排水目皿	建具符号 壁符号 特記なき限り壁は天井内まで到達しているものとする 特記なき限り壁はとする
竣工	21.05.17		
監理	株式会社日建設計		
施工	前田建設工業株式会社		


枚方市 都市整備部 施設整備室 (仮称)枚方市総合文化芸術センター建設工事 (建築工事)	意 7 - 12 PH階・大ホール舞台天井裏平面詳細図 NO. 0 - 140334 - A	
---	---	--

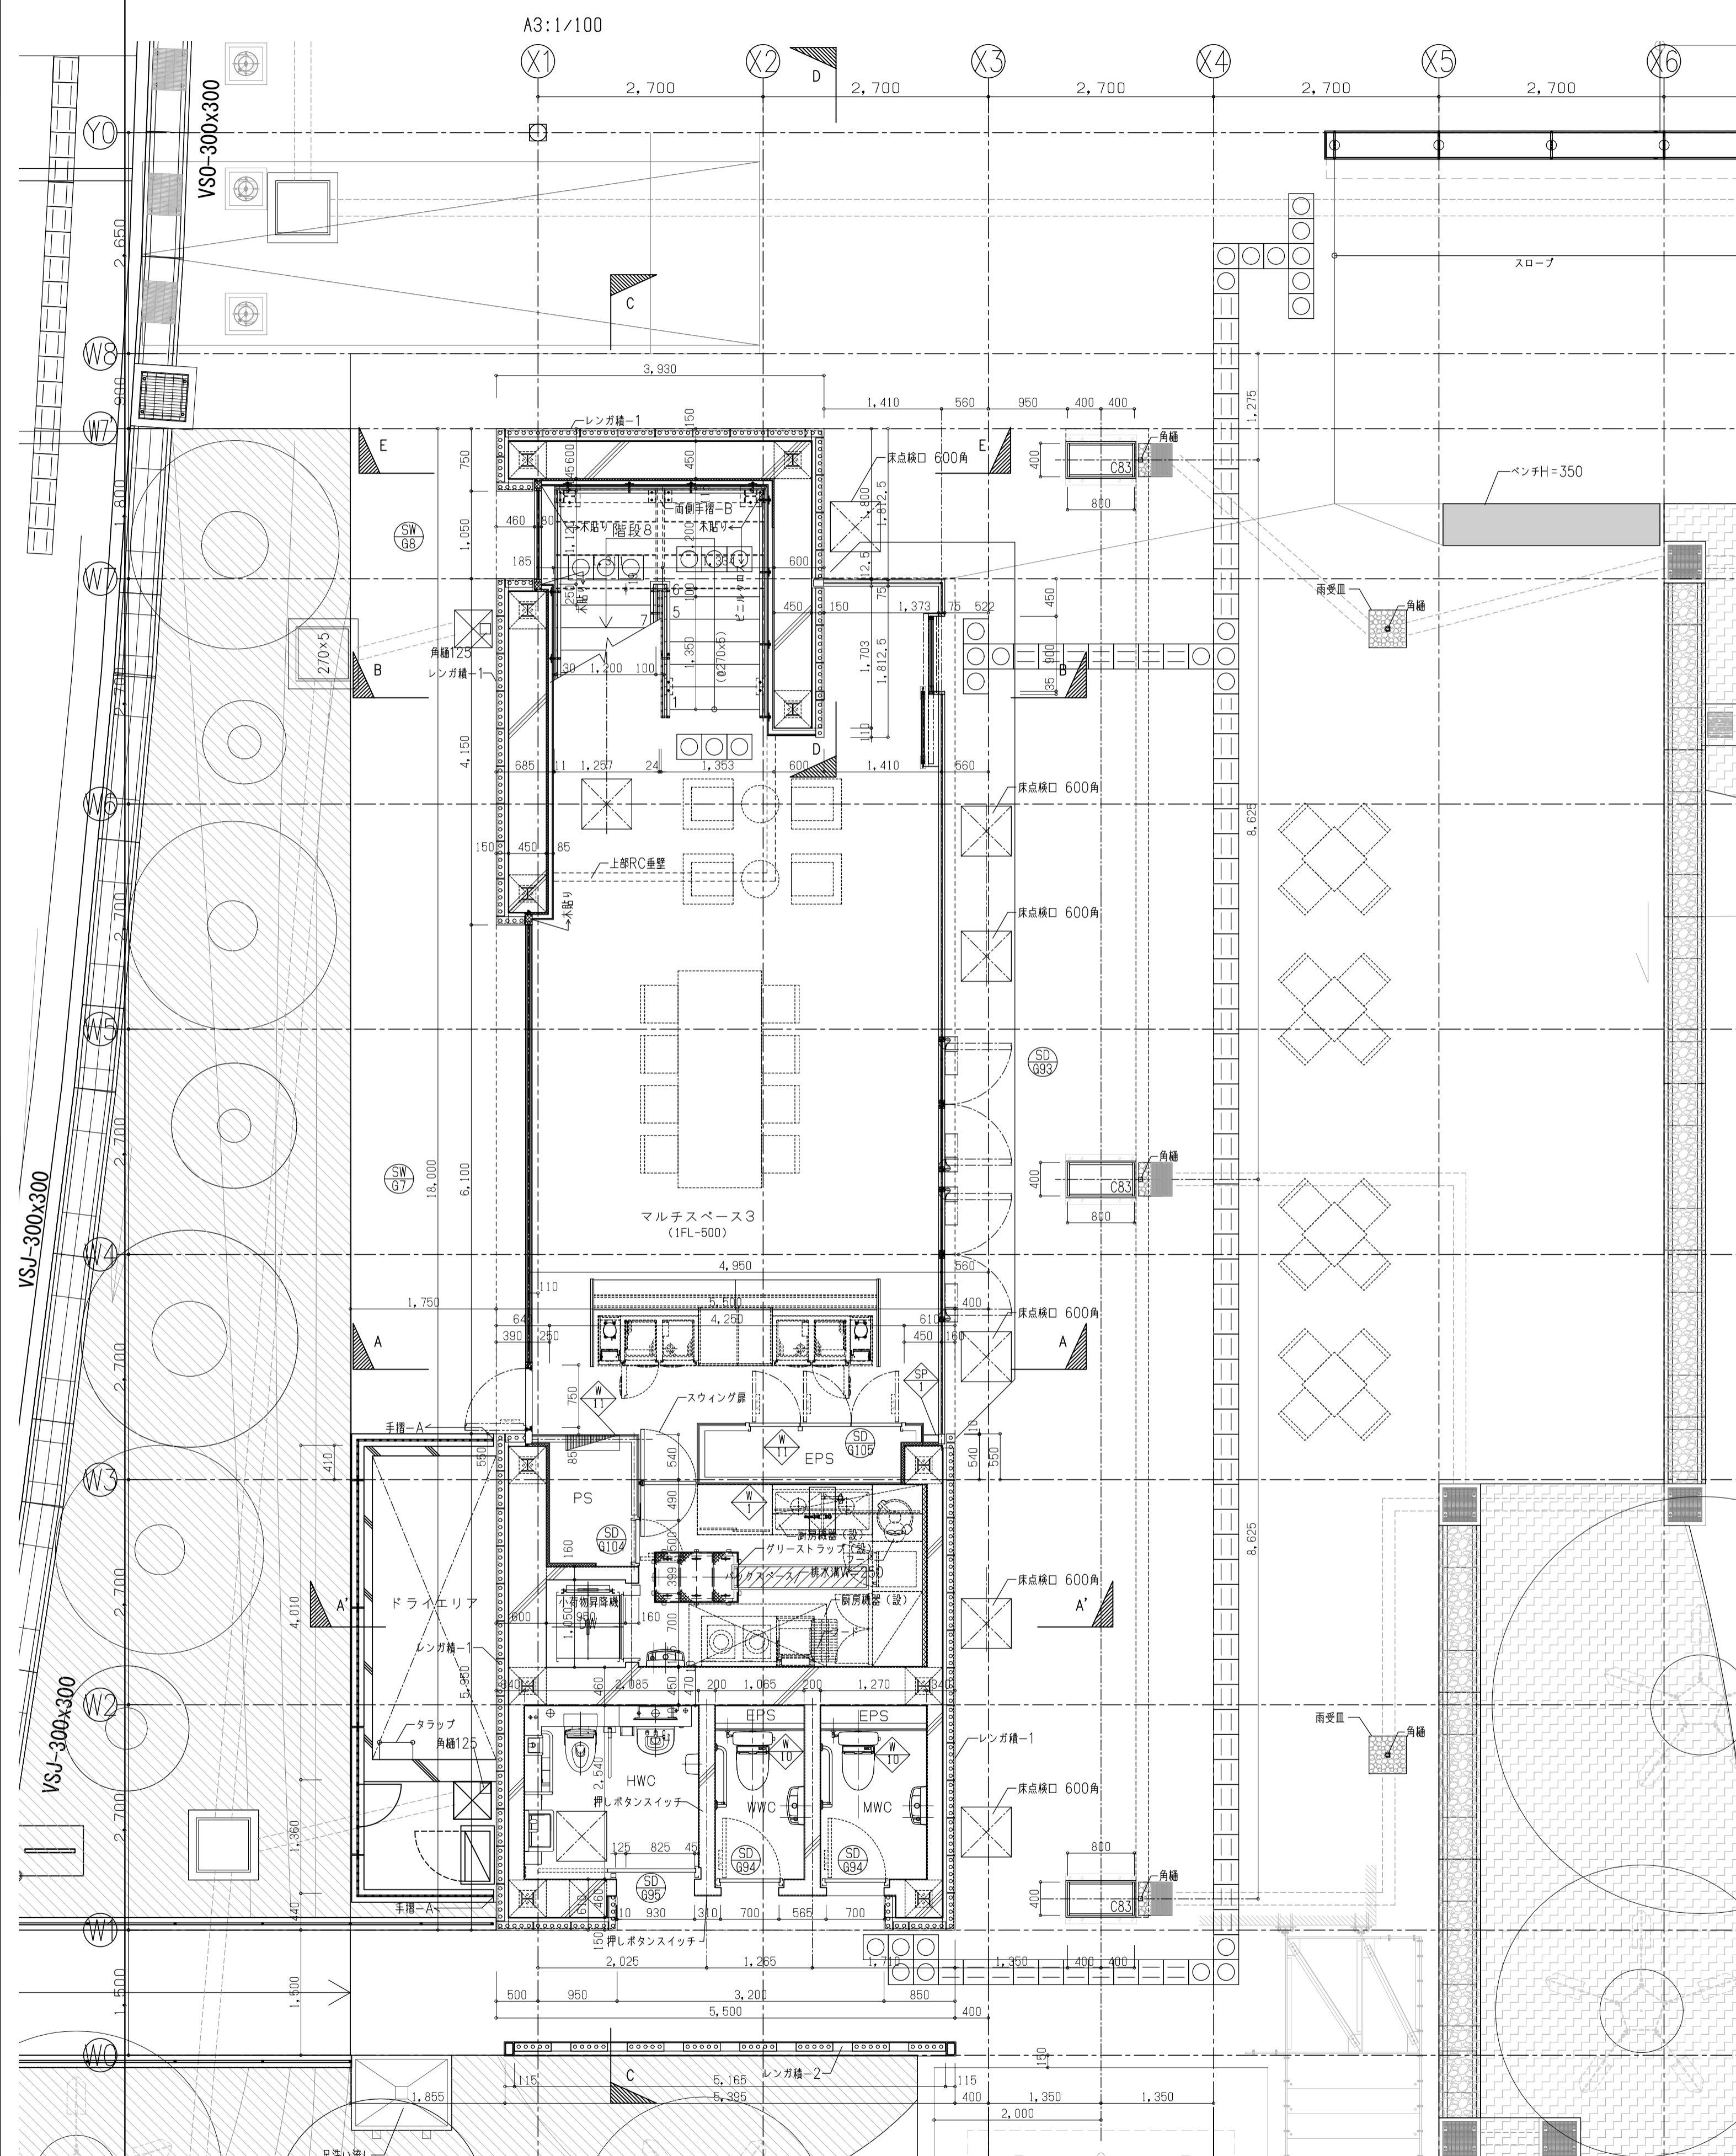

着工 18.10.10
竣工 21.05.17
監理 株式会社日建設計
建築工事 前田建設工業株式会社

LGS壁 両面壁
 LGS壁 片面壁
 EXP. J 金物
 点検口
 地下二重壁用点検口
 排水目皿

建具符号
 壁符号
 特記なき限り壁は天井内まで到達しているものとする
 特記なき限り壁は△とする

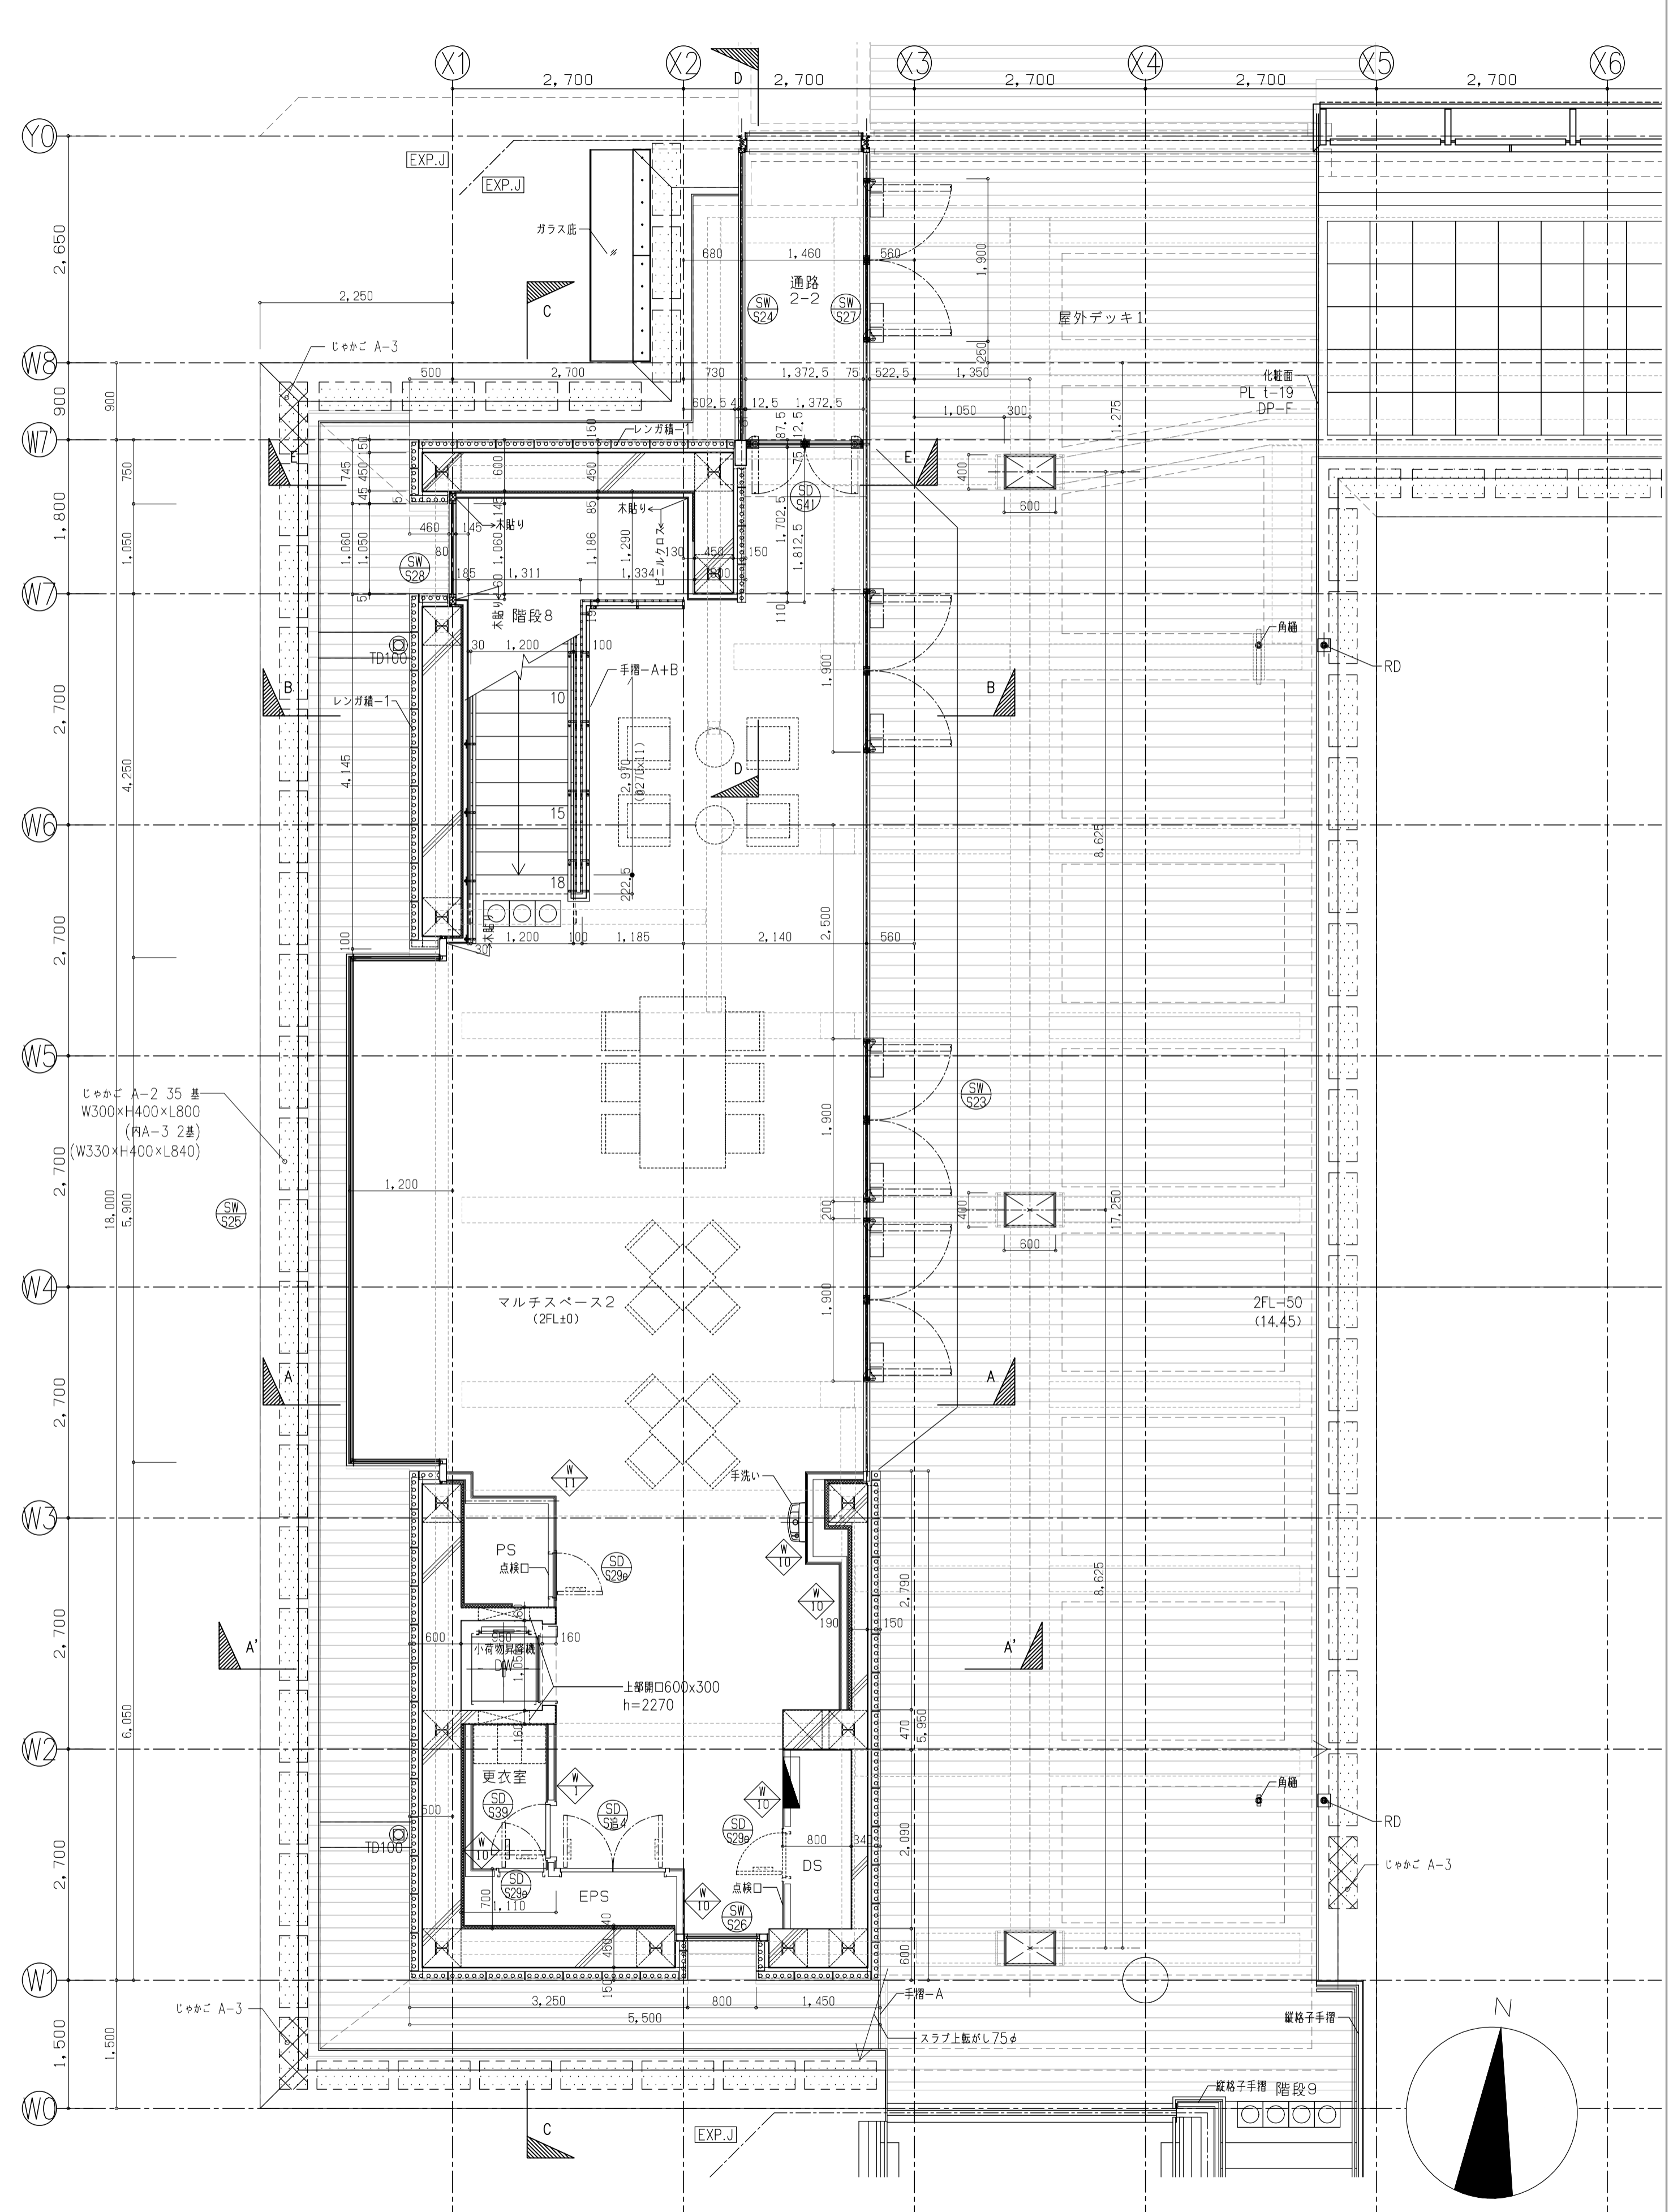

着工 18.10.10
 竣工 21.05.17
 監理 株式会社日建設計
 建築工事 前田建設工業株式会社

LGS壁 両面壁
 LGS壁 片面壁
 EXP. J 金物
 点検口
 地下二重壁用点検口
 排水目皿

建具符号
 壁符号
 特記なき限り壁は天井内まで到達しているものとする
 特記なき限り壁は△とする