

※ 1部提出して下さい


- 平面図
- 完成平面図

設置場所
(工事施工場所)

枚方市 大垣内町2-9-15

申請者
氏名

下水道 太郎

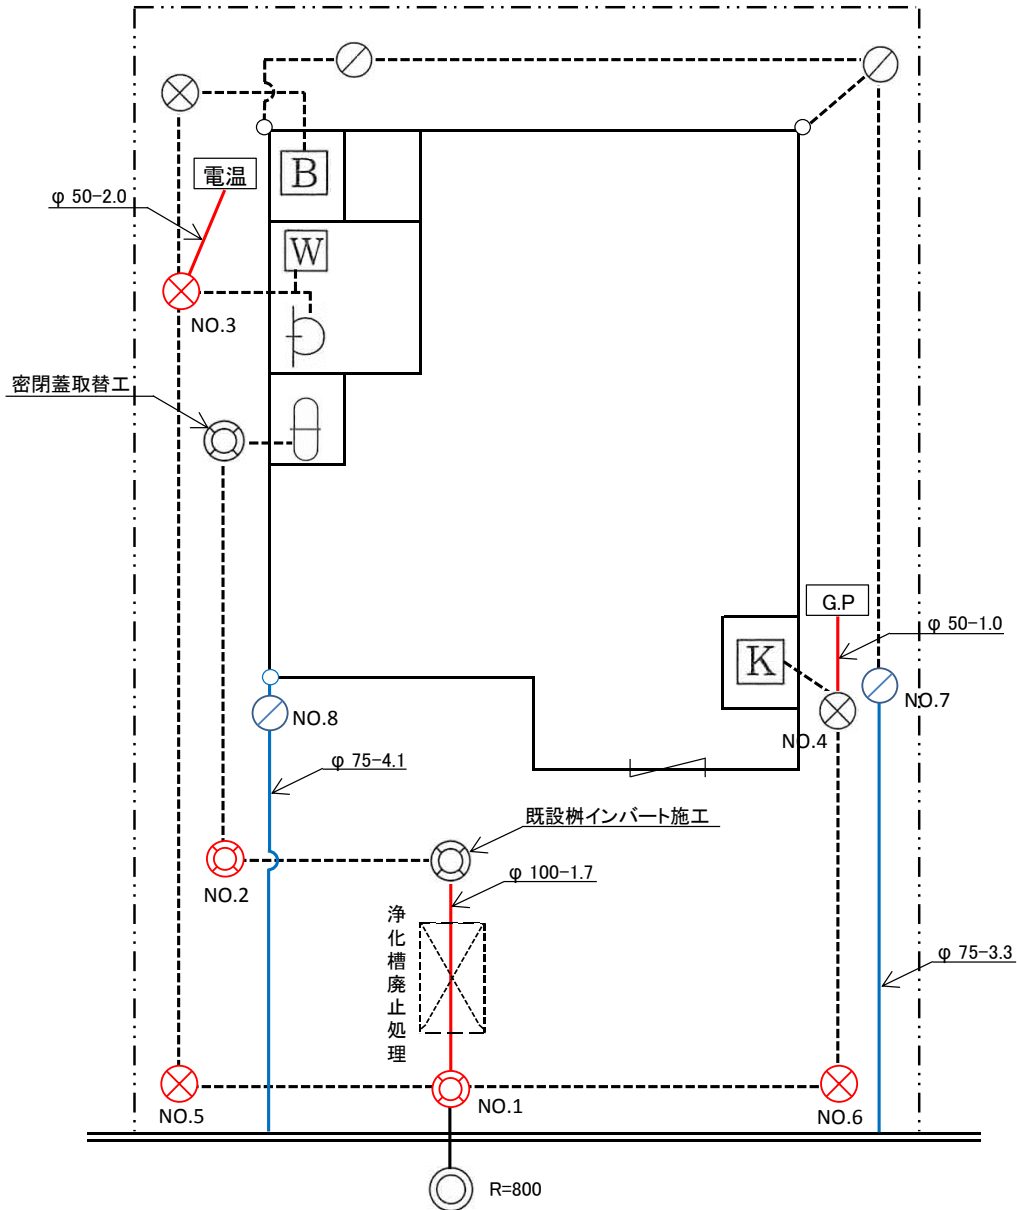

※ 変更があった箇所は訂正し、
竣工図面として作成してください。

注)責任技術者の押印要