
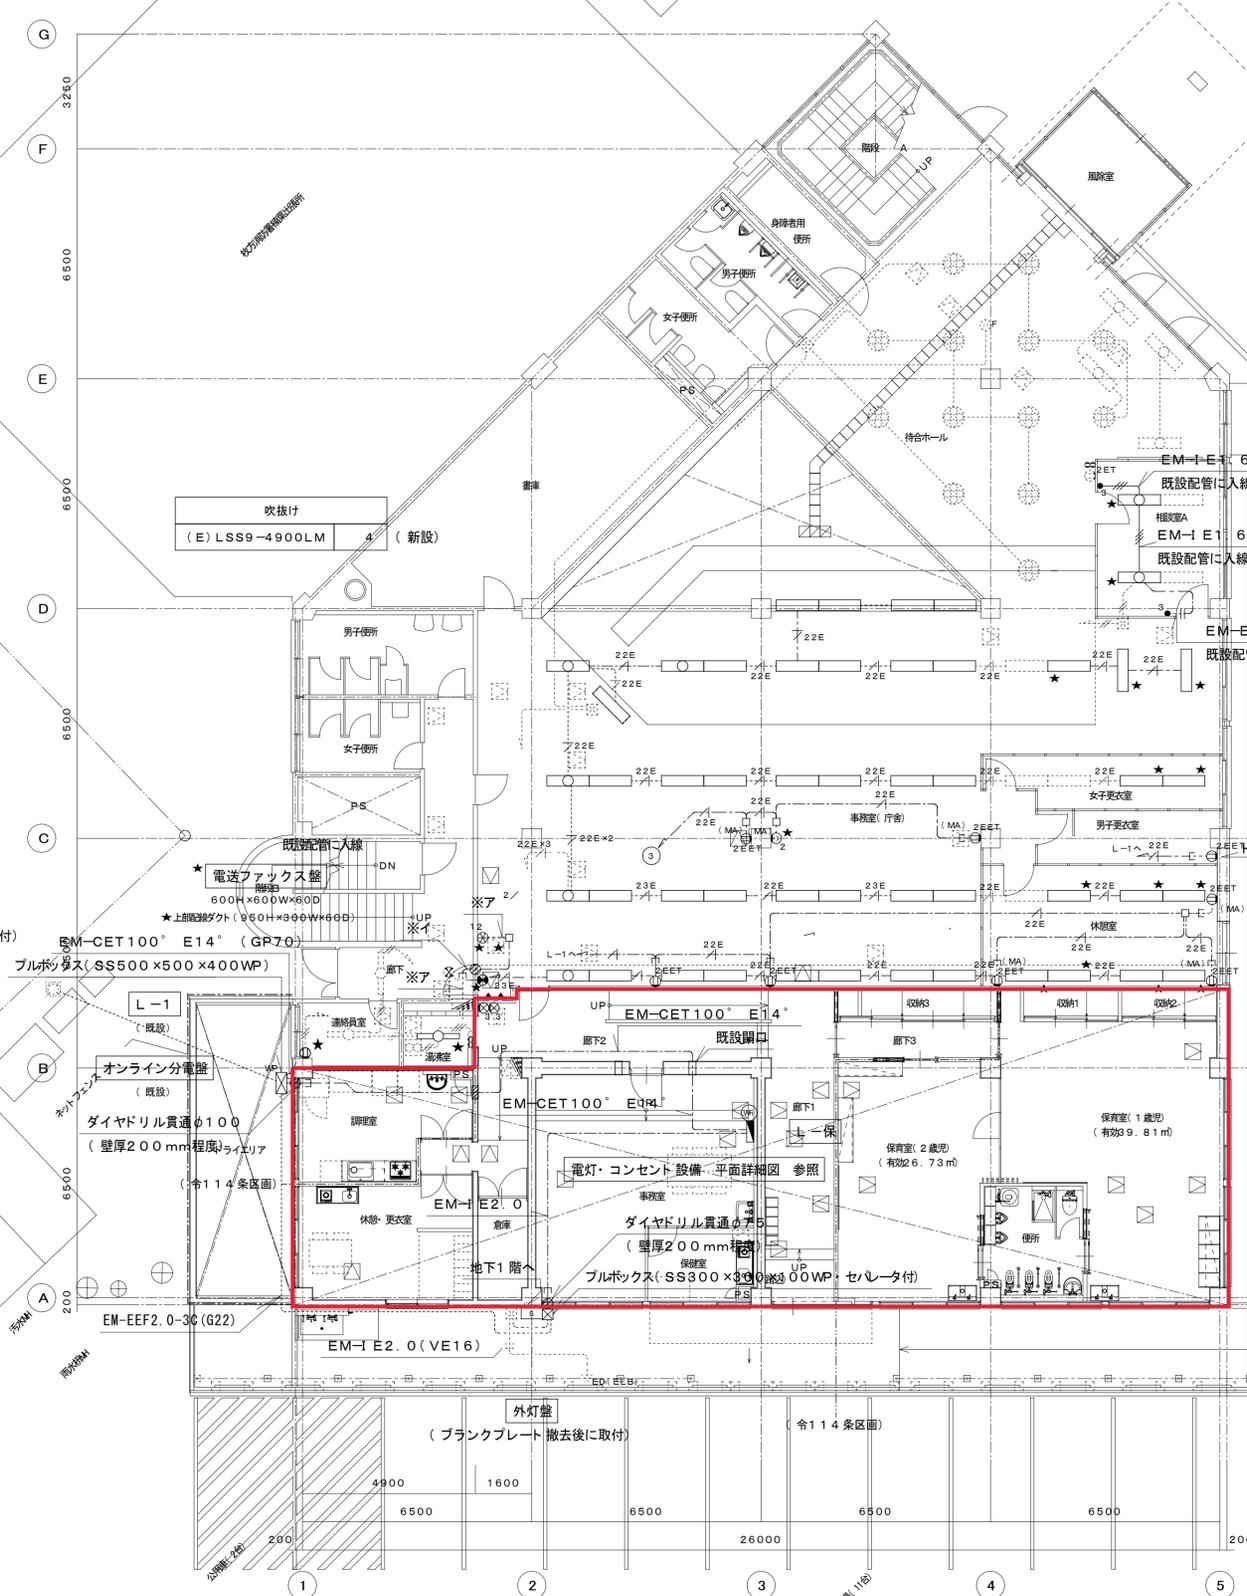
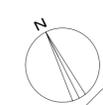


楠葉生涯学習市民センター（楠葉図書館・北部支
所・楠葉なみき小規模保育施設含む）

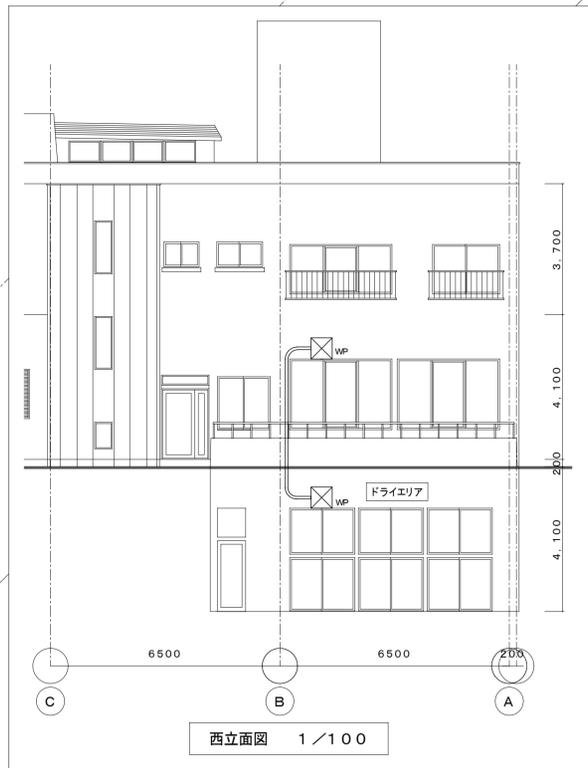

※ア
EM-FCPEE1.2-10P x2 (MMB)

※イ
EM-FCPEE1.2-10P

湯沸室	FL40Wx1 直付	1	(再取付)
-----	------------	---	-------

相談室A	FL40Wx2 埋込	2	(再取付)
------	------------	---	-------

事務室	FL40Wx3 埋込	1	(再取付)
	FL40Wx2 埋込	2	(再取付)
(H) 埋込下面開放型(w=300, 32001 m)		32	(新設)

女子更衣室	FL40Wx3 埋込	2	(再取付)
-------	------------	---	-------

休憩室	FL40Wx3 埋込	7	(再取付)
-----	------------	---	-------

凡例
— 対象外エリア

注記
1. 図中、(No) 回路はオンライン分電盤、(No) 回路は電送ファックス盤へ接続のこと。

電灯・コンセント設備 1階平面図 1/100
(改修)

小規模保育事業実施施設開設に係る改修工事(北部支所)				No.	E-05
幹線・電灯・コンセント設備 1階平面図(竣工図)					
DATE	CHECKED BY	DRAWN BY	SCALE		
				A1 : 1/100	A3 : 1/200
枚方市都市整備部施設整備室					

誠信建設工業 伊加賀スポーツセンター



(凡例)			(注 記)		
記号	名称	備考	記号	名称	備考
☐	ポール灯		⋯⋯⋯	(屋外配線)	
□	防犯灯		-----	メタリックケーブル用	1. 屋外灯の高さは下記とする。 防犯灯は、自動火災警報設備(防犯灯)に 対応した器具で、タイマースイッチでOFF
□	防犯灯 (ポール取付)		-----	鉄骨配線用	2. 体育館電気室から、体育館屋外キュービクルへ走る高圧配線の敷設については、 防犯灯の設置に留意すること。 配線が、体育館内に設置する防犯灯との敷設に留意すること。
☐	ポール灯(2000円未満)	1灯用器具	-----	露出配線用	3. 地下管の埋設深さは0.40m以上とする。 管径は、管径100mm以上とする。 管径は、管径100mm以上とする。
☐	ポール灯(2000円未満)	2灯用器具	-----	埋設(内装)	4. 外部照明(防犯灯)の電源については、別記とする。
☐	ポール灯(2000円未満)	4灯用器具	-----	天井内へ配線	5. アスファルト舗装、人工芝等の敷設・埋込は、別途建築工事とする。
☐	ポール灯(2000円未満)	数灯取付	-----	露出配線用	
☐	ホーンスピーカー	1個	☐	プルボックス	屋外は、防犯灯(防犯)
☐	管理カメラ (閉路)		☐	ハンドホール	
☐	" (電動回転、ズーム)		☐	接地棒	

秋方市環境保全部淀川衛生事業所

府道京都守口線
(法42号1号1号道路)

外部便所(仮設便所)

グラウンド

※=鋼管ポールに取付(地上4.0m)
★=防球ネット用マストに取付

グラウンド廻り
GA20 x7

以降1200円未満用器具
6KV CET38*

※露出配線用管線に入線

6KV CET38* (FEF80)

伊加賀西町南公園

構内引込柱(既設)

※引込開閉器は取替

PKS 7.2KV

SP 300A(方向性)

ZCT-0Cロック付

VT-LA内蔵・耐塩型

高圧引込(改修)

6KV CET38*

EM-GEEZ-2C

※既設地中管線に入線

産業用発電機(25kVA、低騒音)

※ネットフェンスは、建築工事

秋方市立伊加賀小学校

EM-FP38*-3C 8F (FEF80)x2

EM-GEEZ-4C(FEF80)

地下部分天井こぼり

EM-GEEZ-4C 全電線管線

EM-GEEZ-4C 電線管線

EM-FP1 2-3P 消火栓取付

EM-FP1 2-3P 消火ポンプ管線

EM-FP1 2-3P 火災報知

EM-FP1 2-3P 防犯線

屋外キュービクル(3面体)

6KV CET38* (FEF80)

FEF80

EM-GEEZ-4C 全電線管線

EM-GEEZ-4C 電線管線


EM-FP1 2-3P 火災報知

EM-FP1 2-3P 消火栓取付

EM-FP1 2-3P 消火ポンプ管線

EM-FP1 2-3P 防犯線


伊加賀スポーツセンター体育館他改修工事(電気設備工事)			No.
屋外配線図			E-4
DATE	CHECKED BY	DRAWN BY	SCALE
			1/500 (A1)
秋方市公共施設部施設整備室			1/1000 (A3)

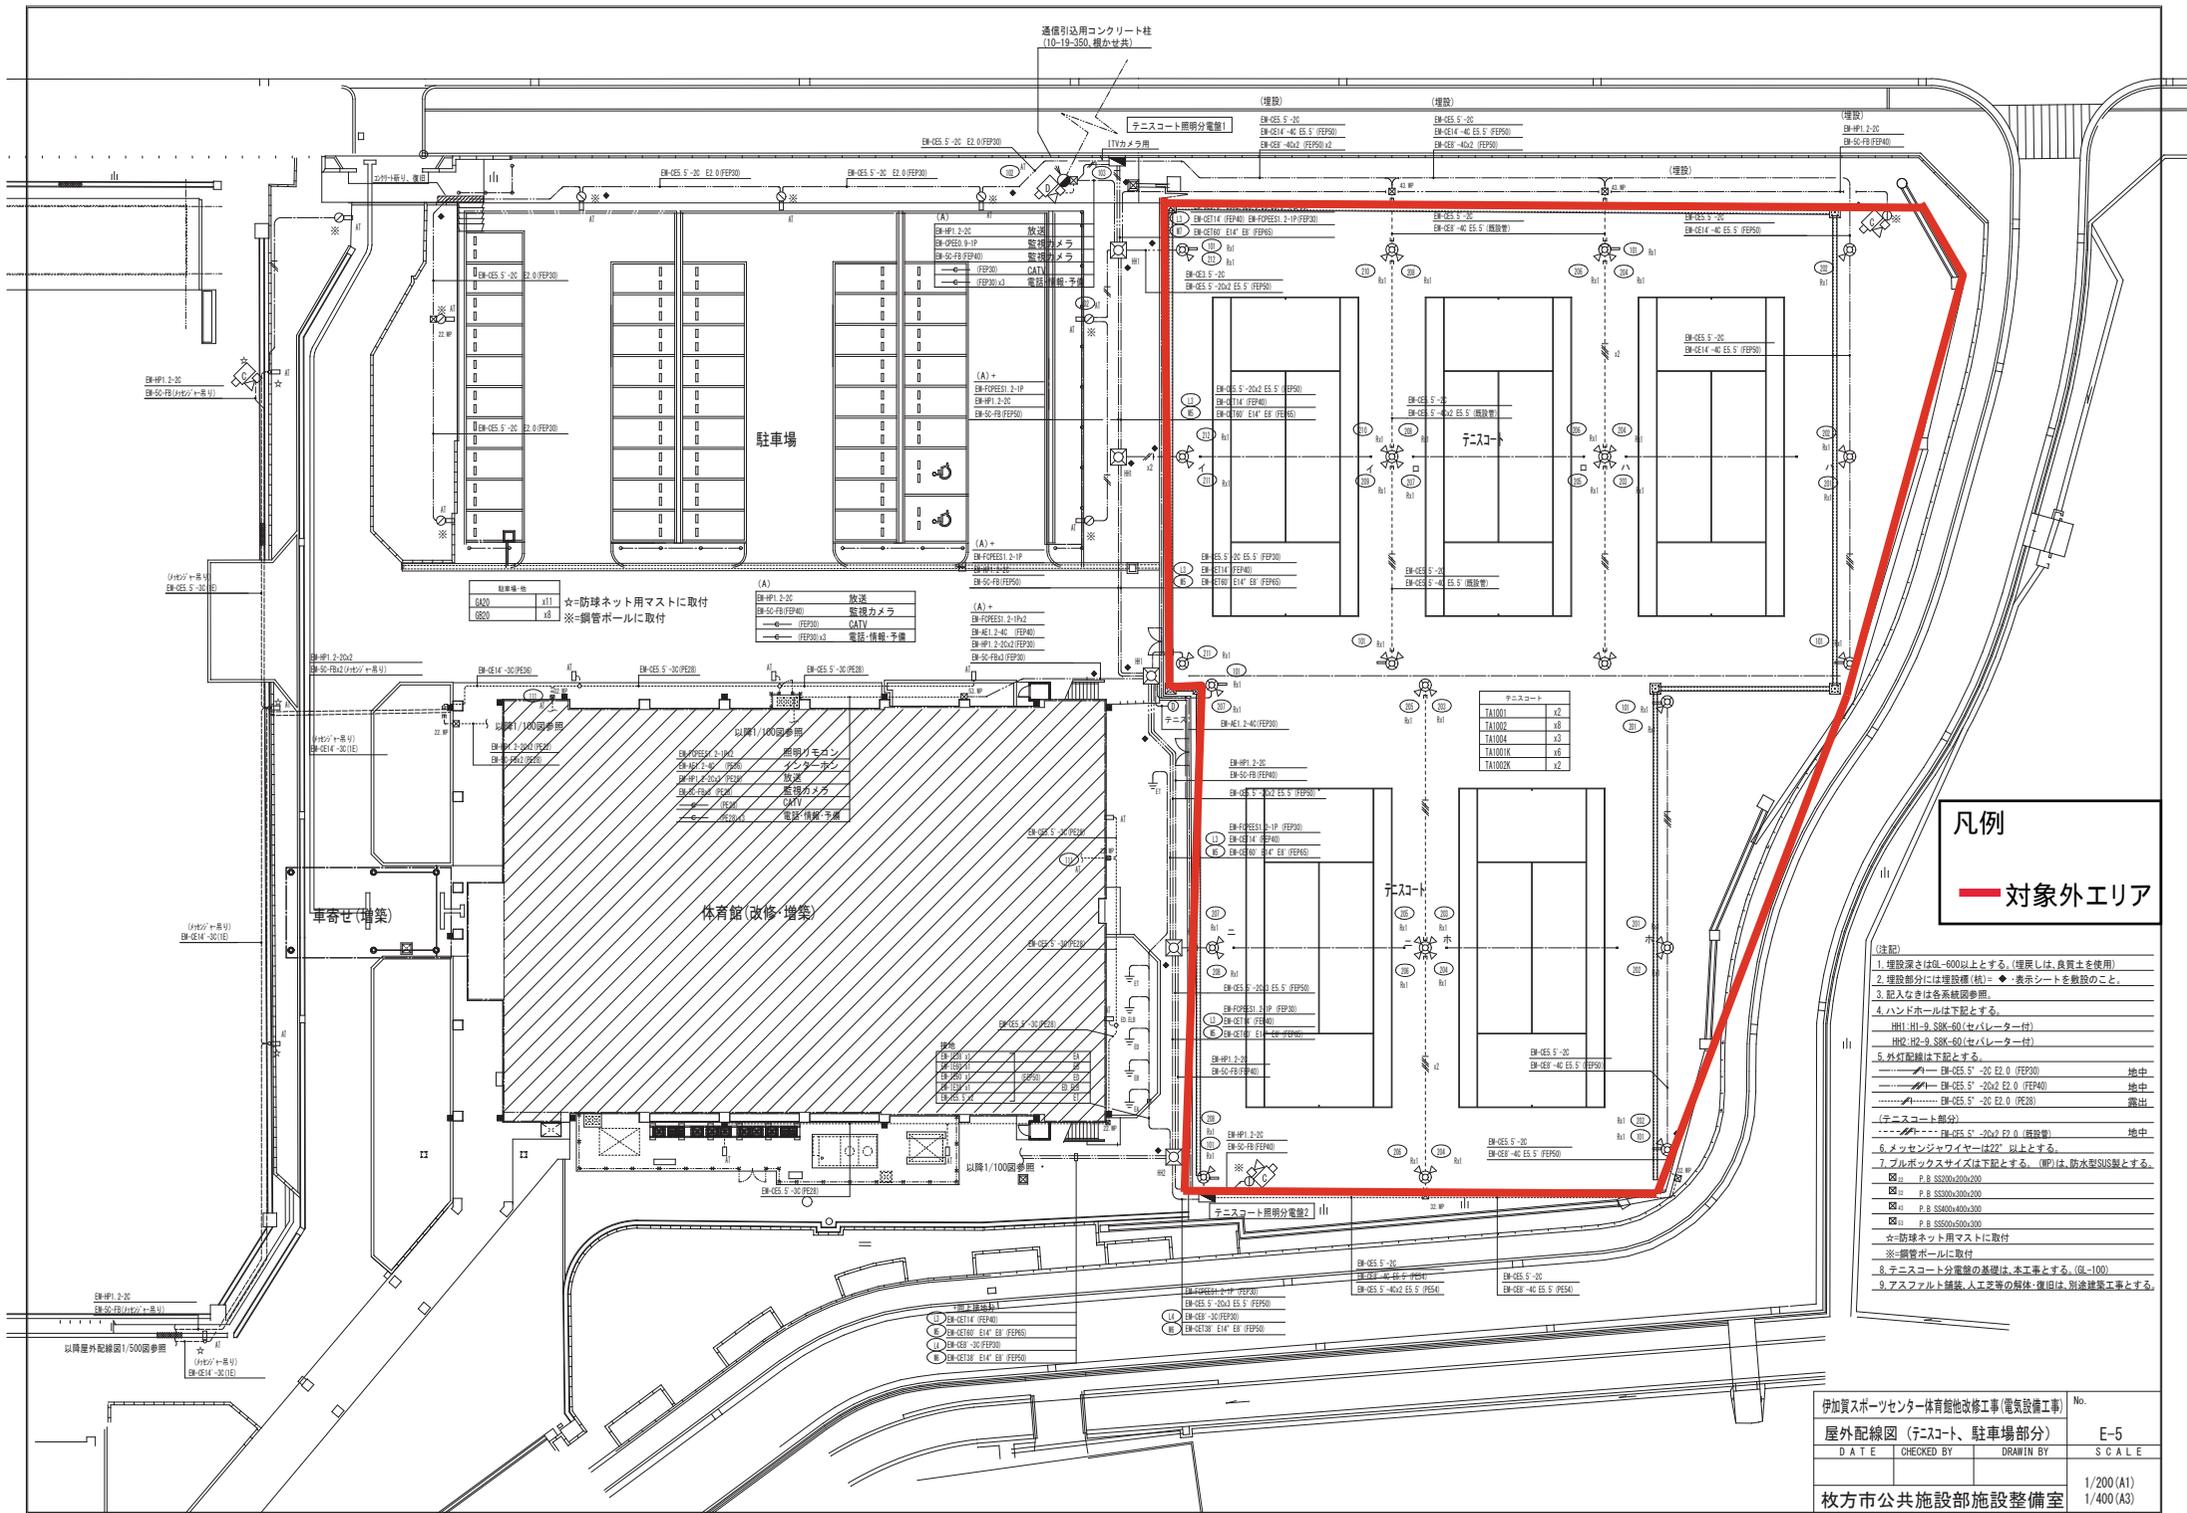

凡例
— 対象外エリア

- (注記)
 1. 埋設深さは60~600以上とする。(埋戻しは、負荷土を使用)
 2. 埋設部分には埋設種(株)・◆表示シートを敷設のこと。
 3. 記入なきは各系統参照。
 4. ハンドホールは下記とする。
 HH1-H12: SSK-60(4x1/レター付)
 HH2-H2: SSK-60(4x1/レター付)
 5. 外灯配線は下記とする。
 6. メッセージワイヤーは22"以上とする。
 7. プルボックスサイズは下記とする。(NP)は、防水型SUS製とする。
 ☆=防球ネット用マストに取付
 ※=鋼管ホールに取付
 8. テニスコート分電盤の基礎は、本工事とする。(R-100)
 9. アスファルト舗装、人工芝等の解体・復旧は、別途建築工事とする。

屋外配線図(テニスコート、駐車場部分)			E-5
DATE	CHECKED BY	DRAWN BY	SCALE
枚方市公共施設部施設整備室			1/200 (A1) 1/400 (A3)

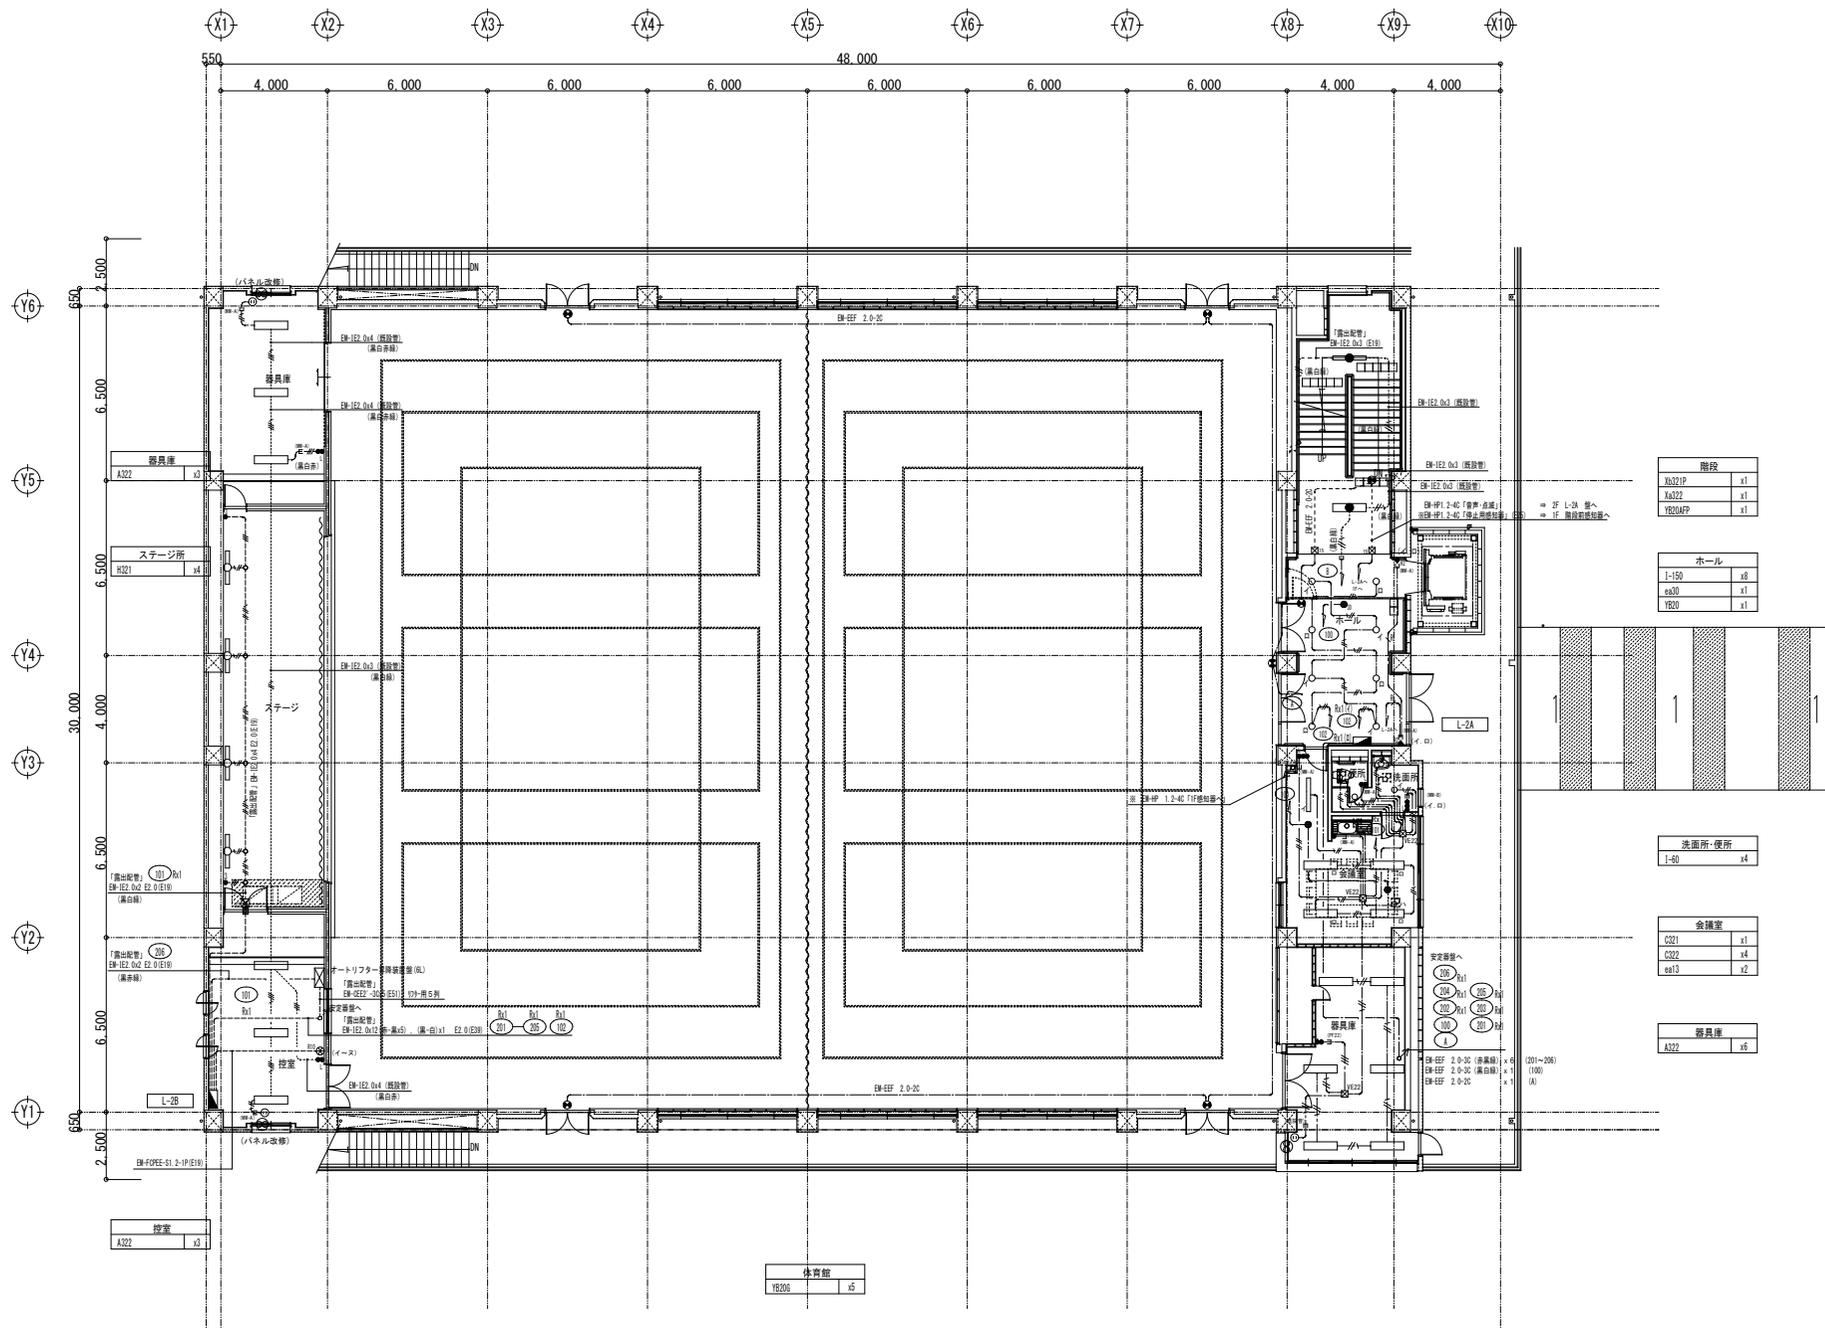

階段	

控室	
A322	x3

2階平面図 1/100

伊加賀スポーツセンター体育館他改修工事(電気設備工事)			No.
電灯設備 2階配線図			E-18
DATE	CHECKED BY	DRAWN BY	SCALE
			1/200 (A3)
枚方市公共施設部施設整備室			

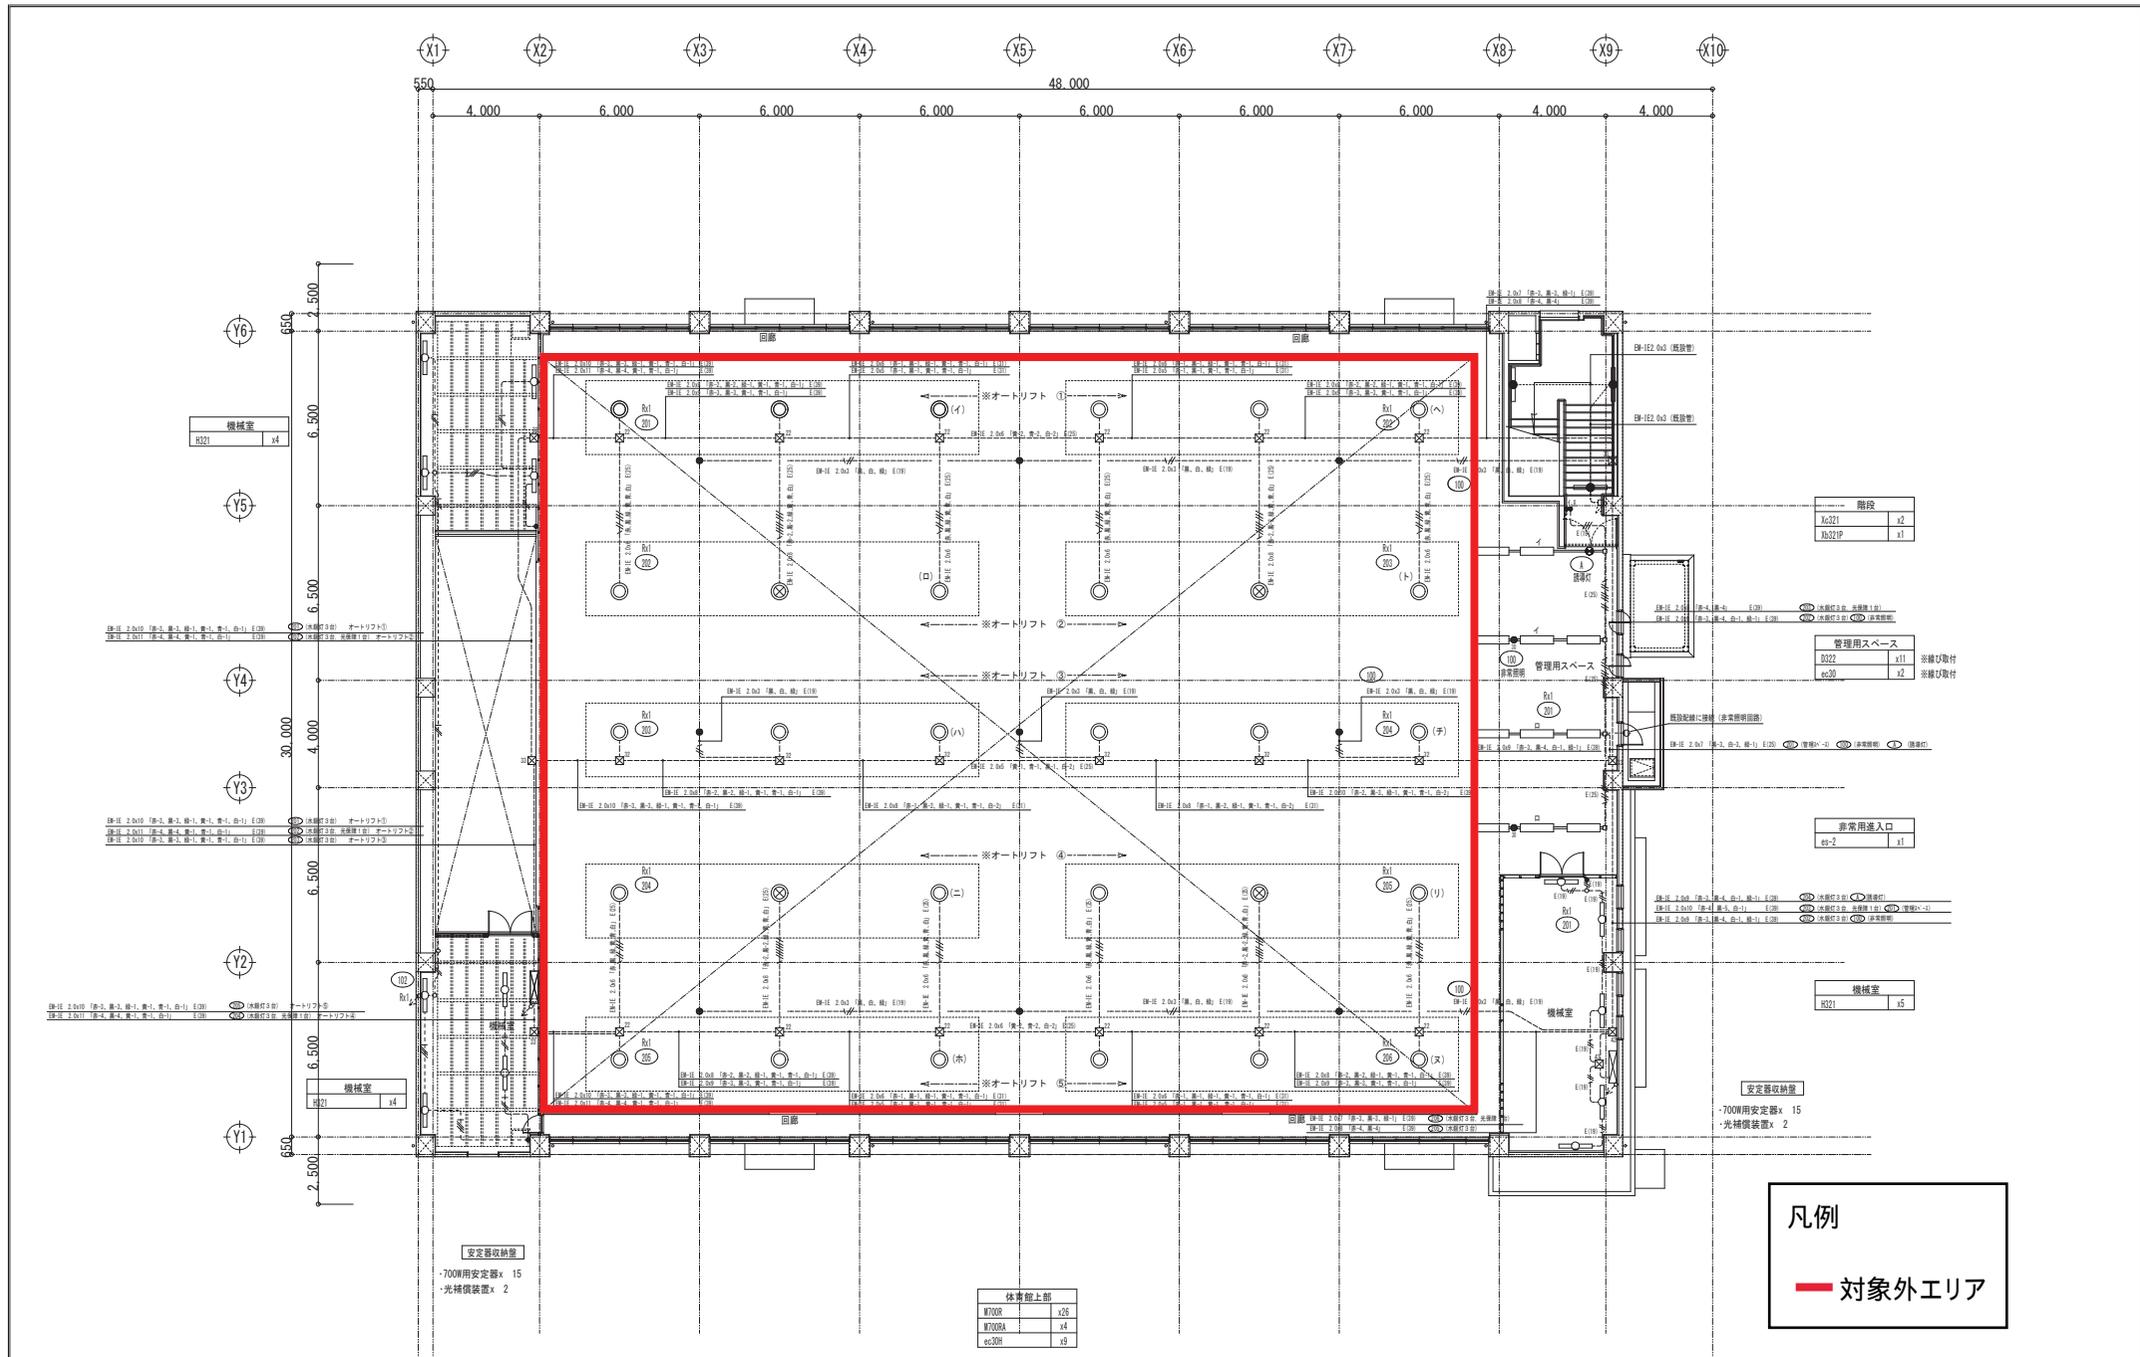

凡例

— 対象外エリア

3階平面図 1/100

伊加賀スポーツセンター体育館地改修工事(電気設備工事)			No.
電灯設備 3階配線図			E-19
DATE	CHECKED BY	DRAWN BY	SCALE
			1/100 (A1)
枚方市公共施設部施設整備室			1/200 (A3)

体育館上部	
W700R	x26
W700RA	x4
ec30H	x9

安定器収納箱
-700W用安定器 x 15
光補償装置 x 2

安定器収納箱
-700W用安定器 x 15
光補償装置 x 2

機械室
R321 x5

非常用出入口
es-2 x1


管理用スペース
B322 x11
ec30 x2
※鏡ひ取付




機械室
R321 x4

機械室
R321 x4

KTM 河本工業総合体育館(総合スポーツセンター
総合体育館)

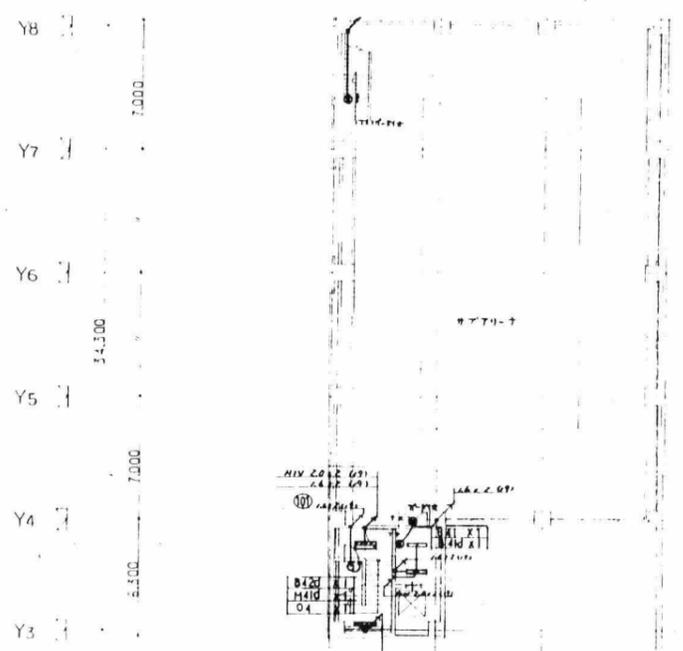


B1階 平面図

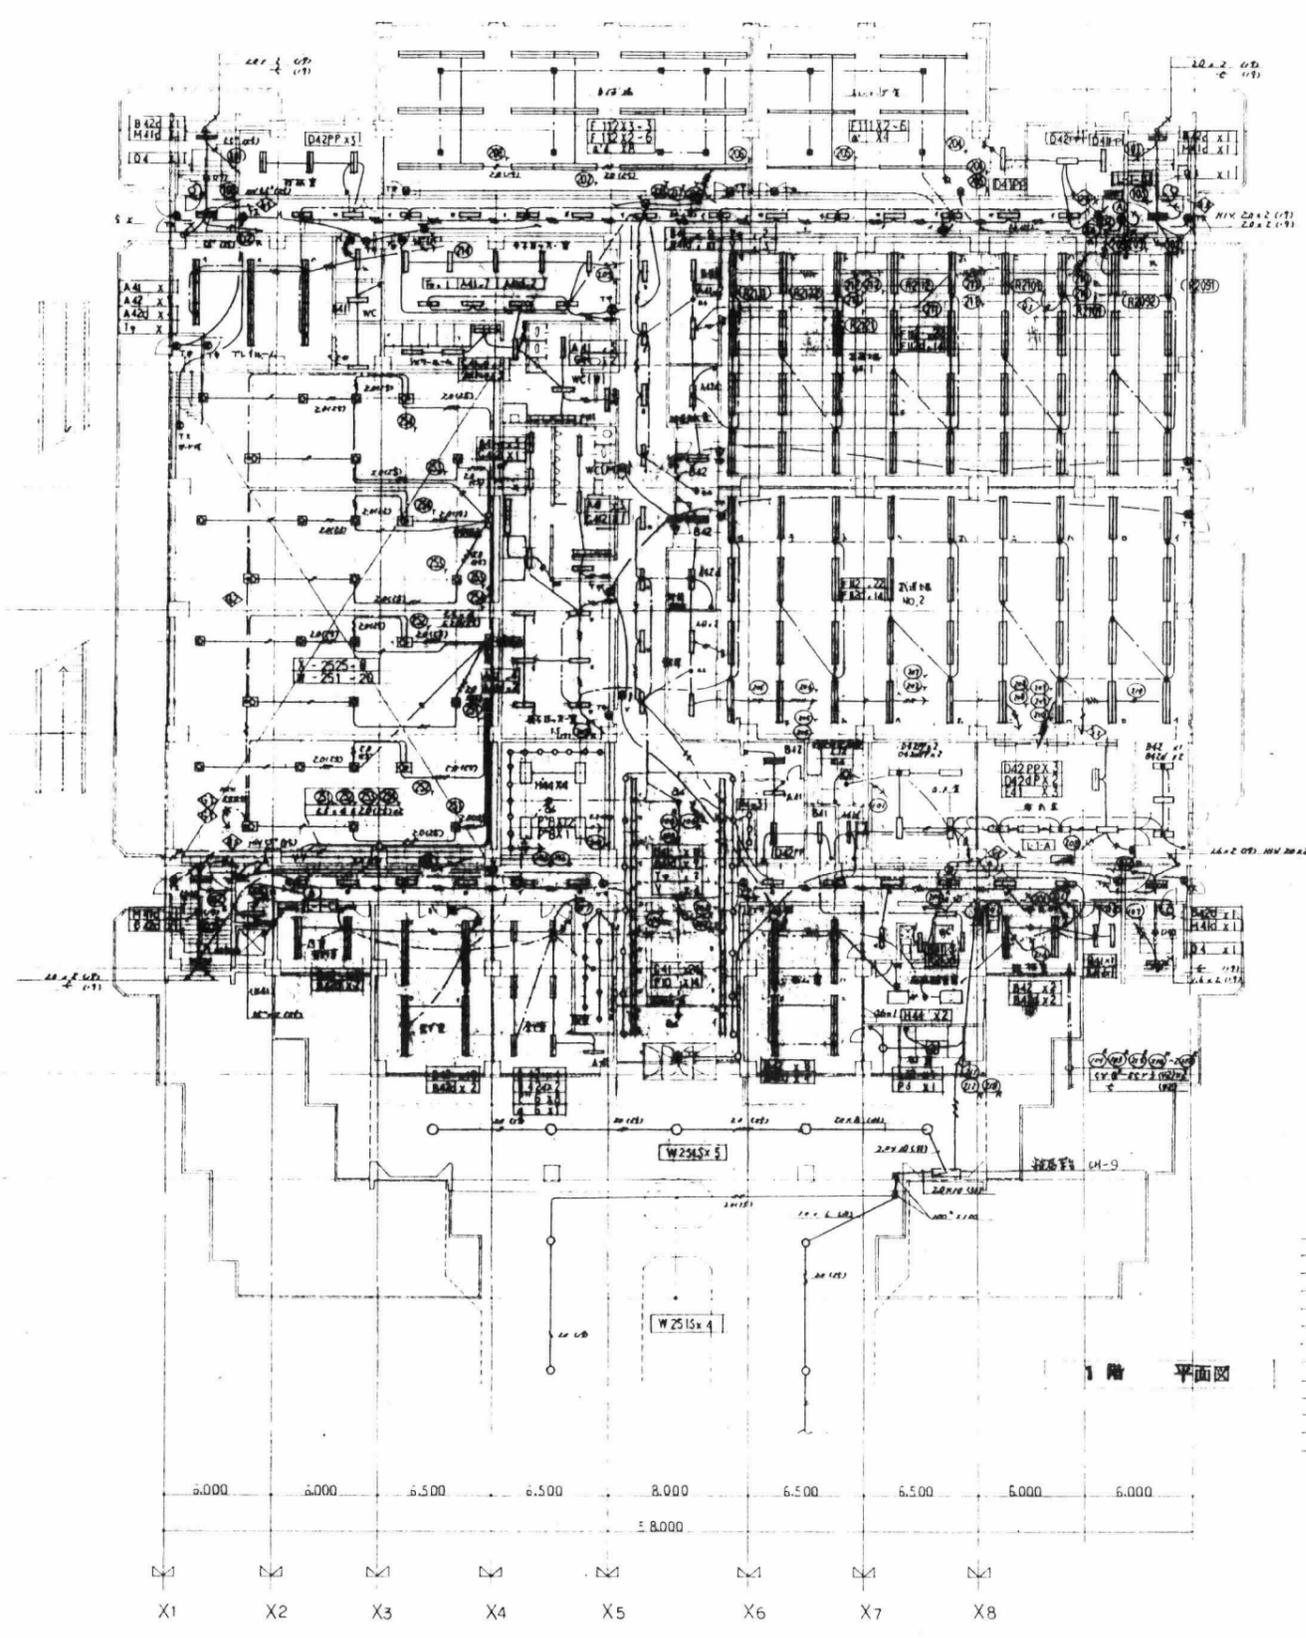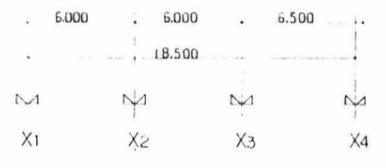

1階 平面図



市立総合体育館新設工事 設計図		No.
本設計書 B1F, 1F 平面図		212
DATE	CHECKED BY	SCALE
		1/200
枚方市土木部建築課		

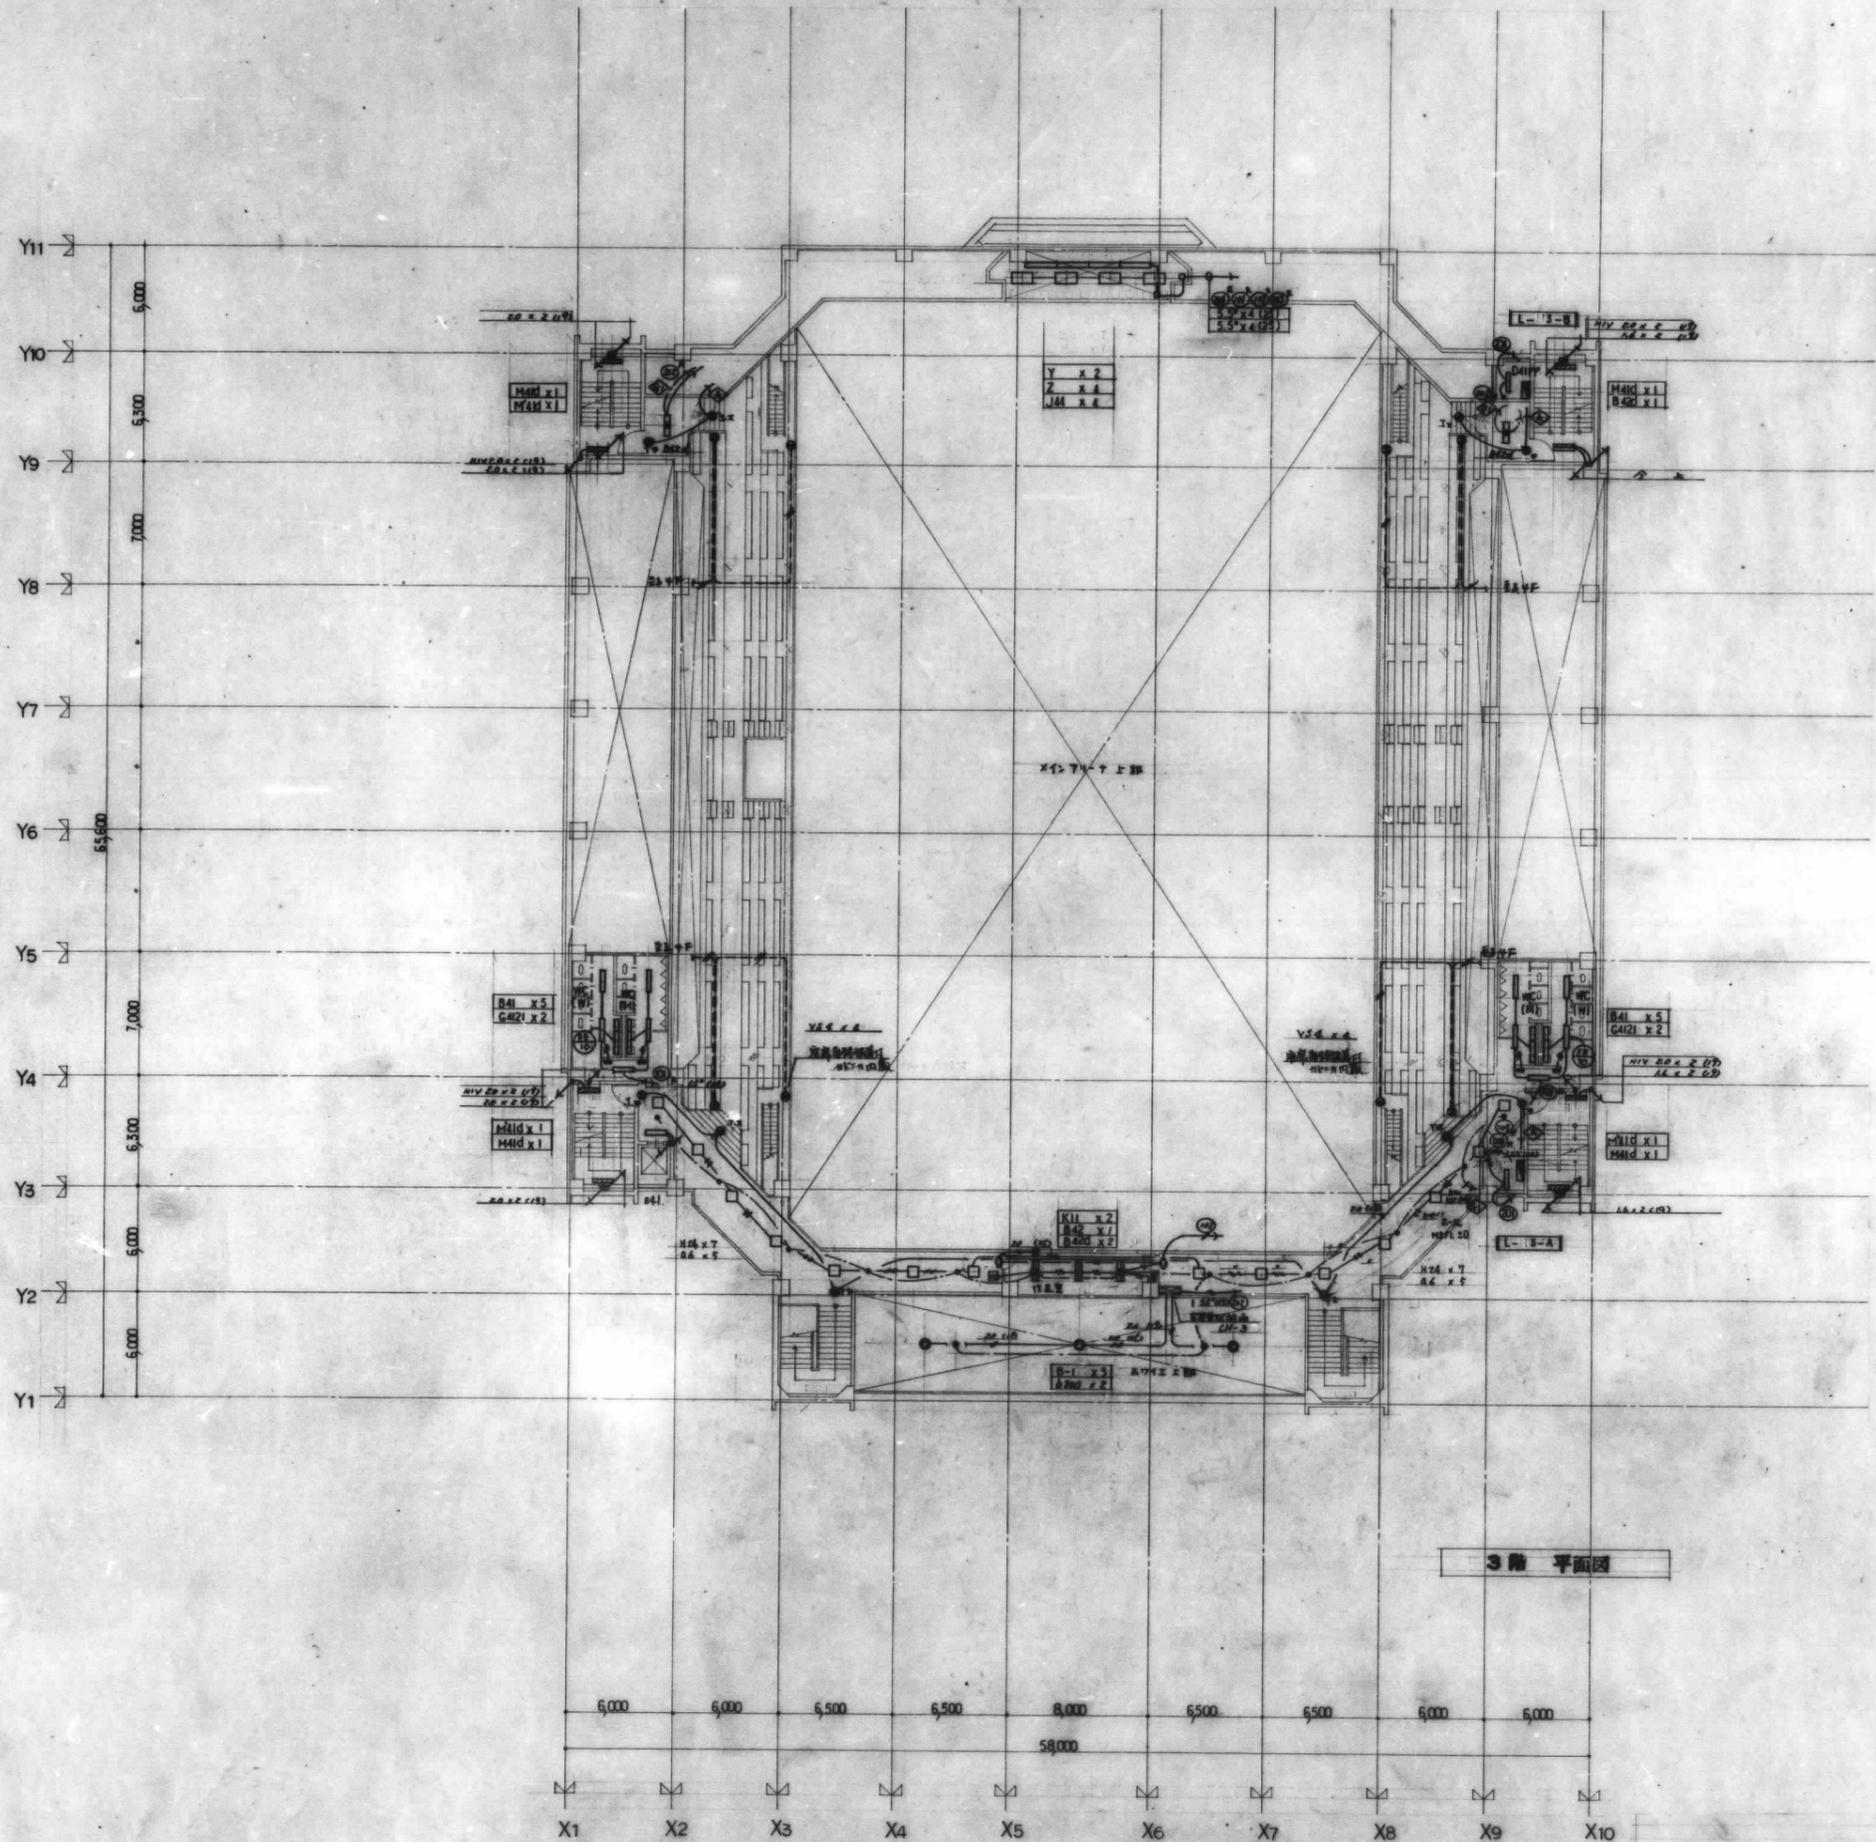

3F 平面図

市立総合体育館新設工事設計図				No.
章訂 設備			3F 平面図	214
DATE	CHECKED BY	DRAWN BY	SCALE	
			1/200	
枚方市土木部建築課				

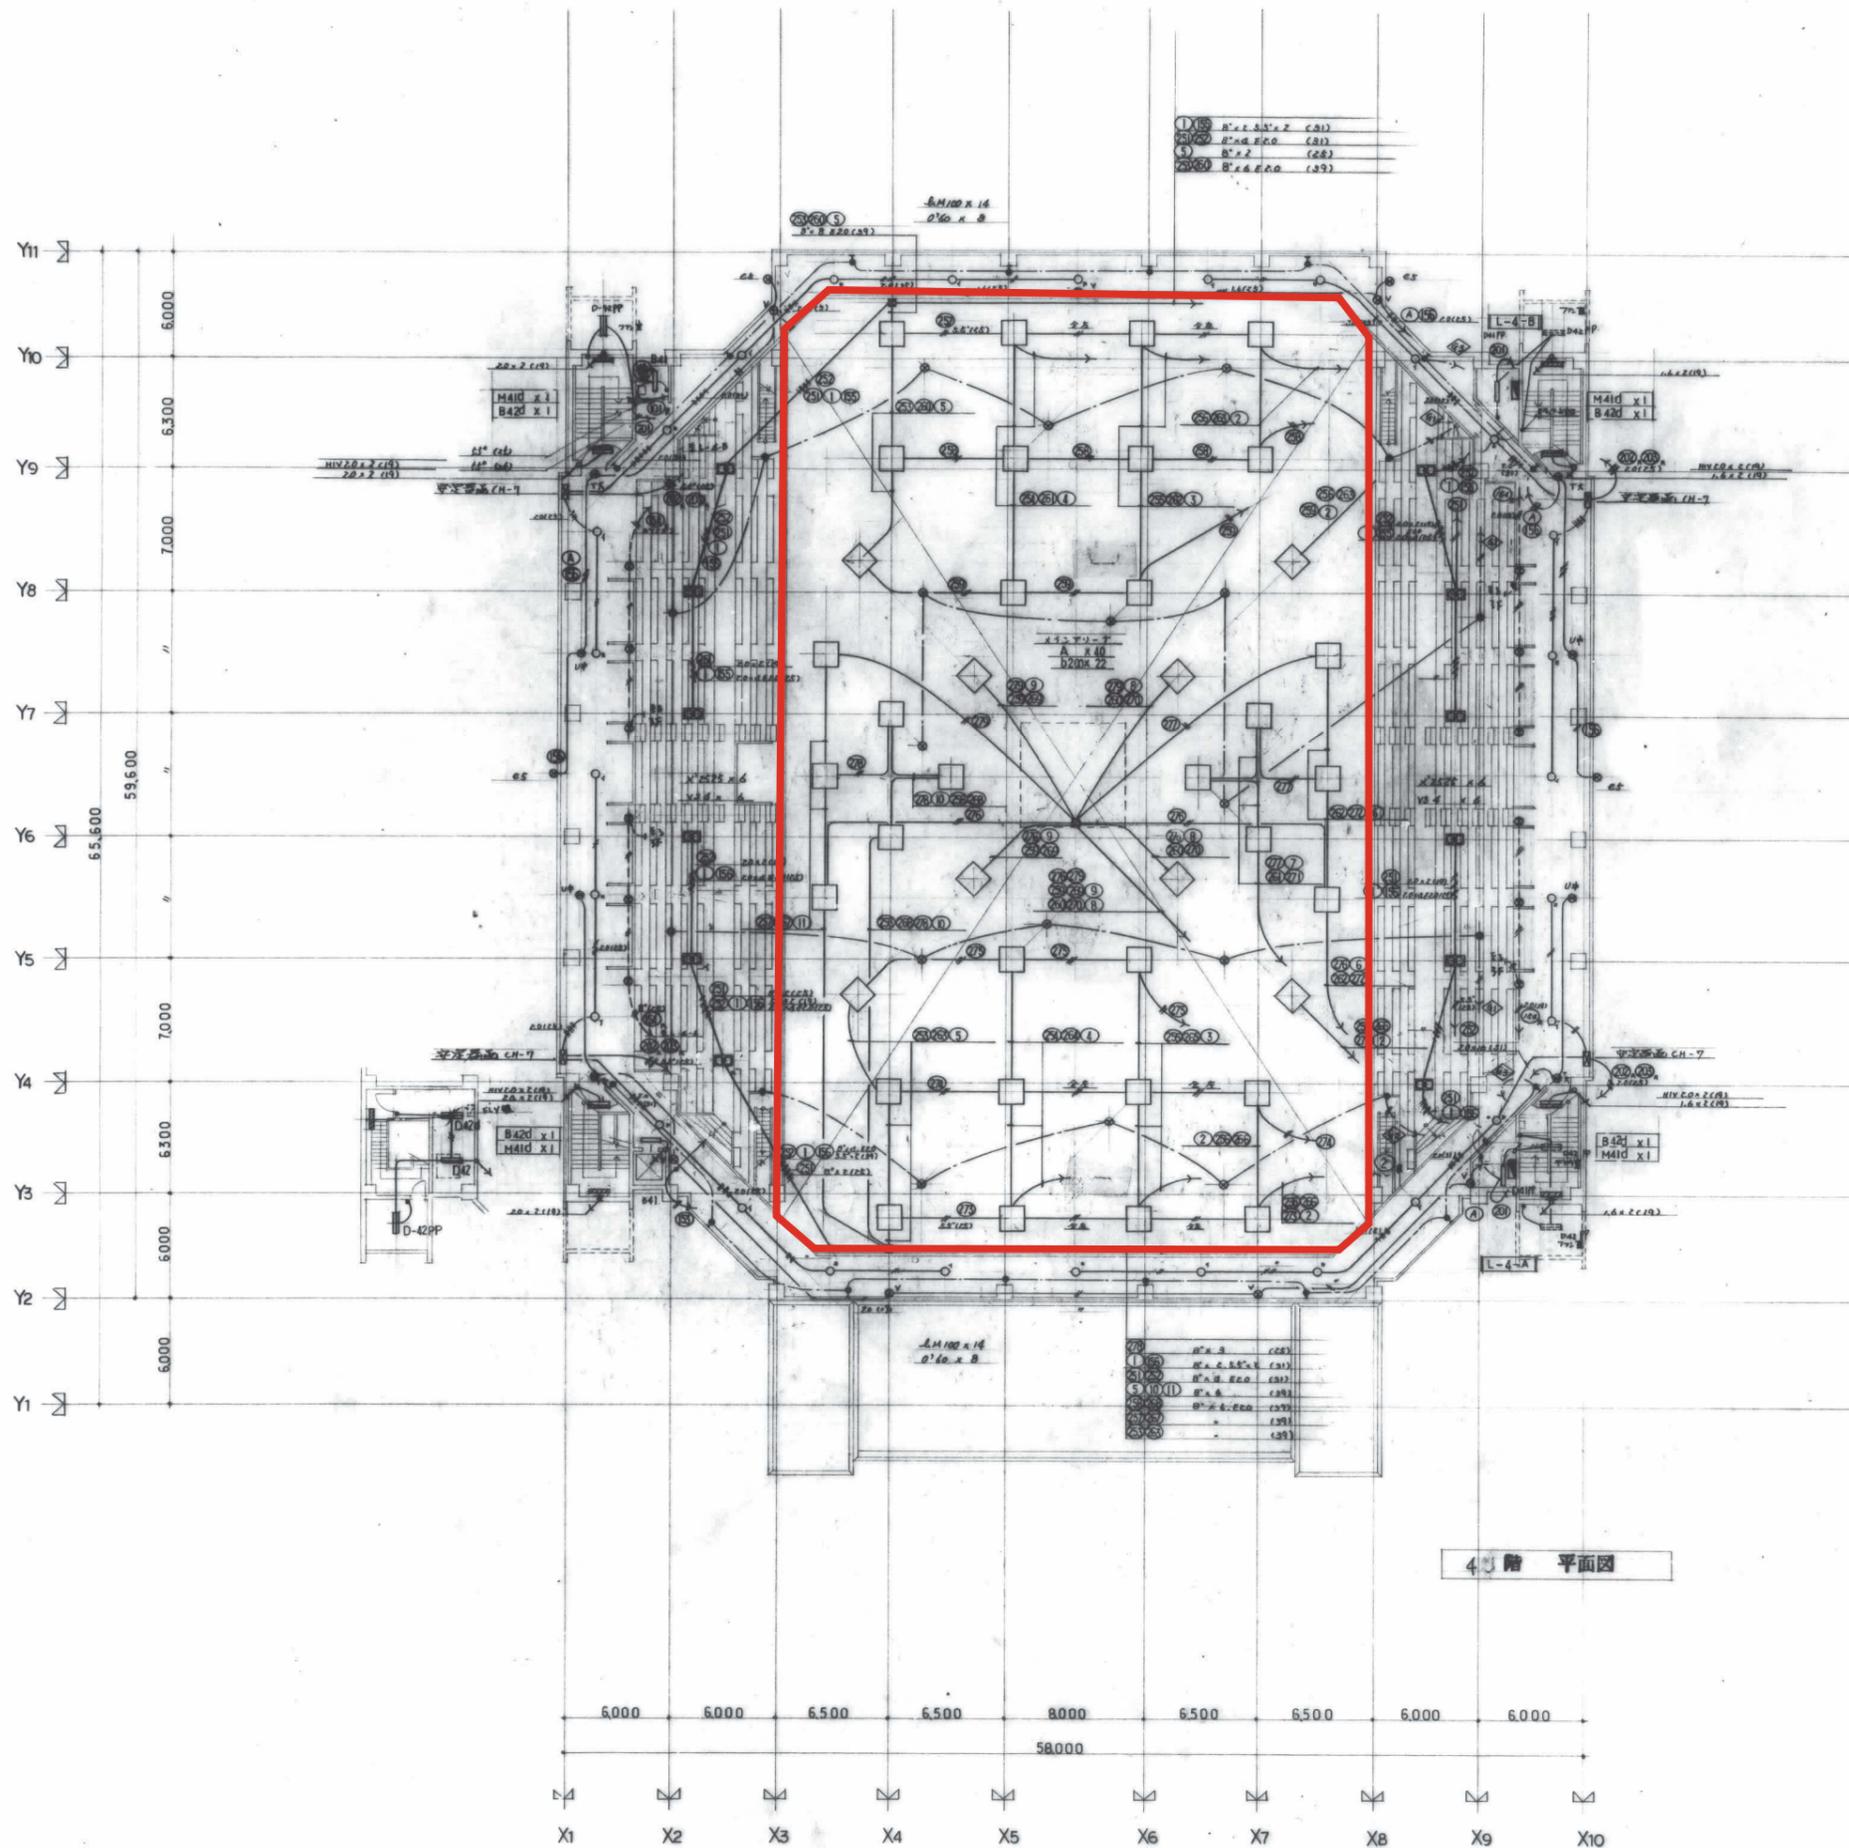


凡例
— 対象外エリア

注
 ・天井リフト部照明配線は別途図面
 ・天井リフト部照明配線は別途図面

4階 平面図

市立総合体育館新設工事設計図		No.
照明設備 4F平面図		215
DATE CHECKED BY	DRAWN BY	SCALE
		1/200
枚方市土木部建築課		

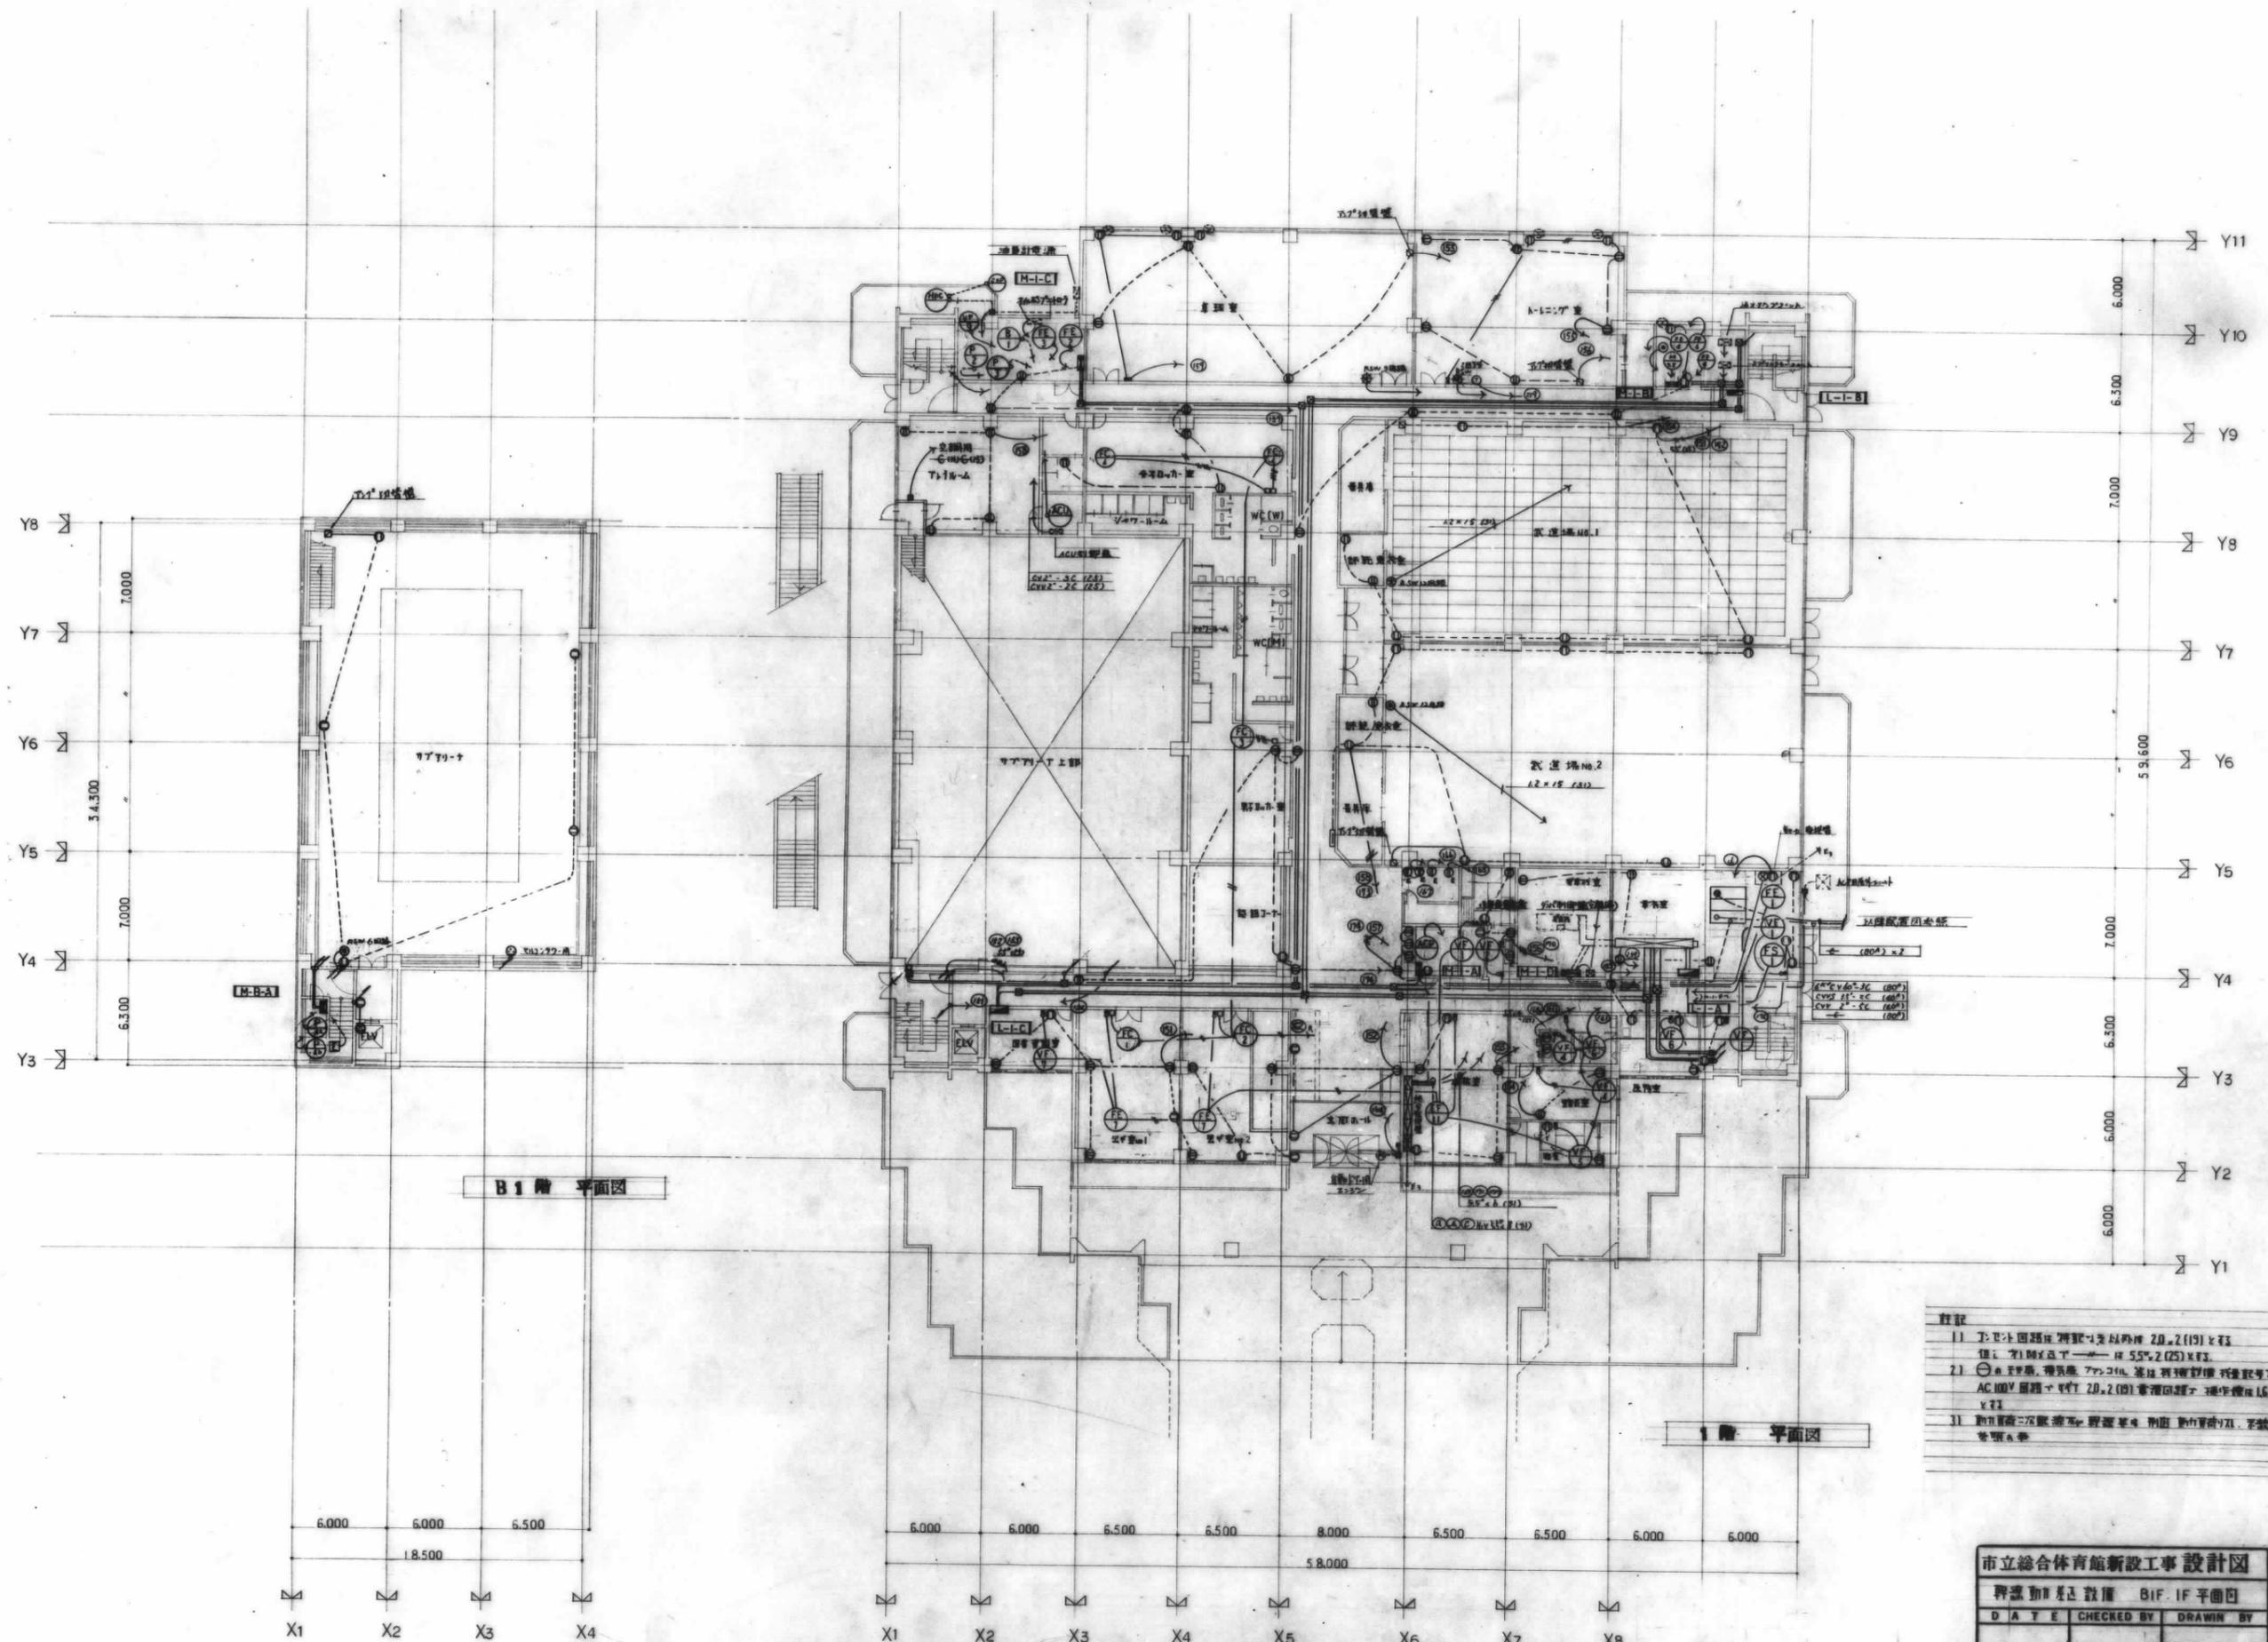


B1階 平面図

1階 平面図


- 詳註

市立総合体育館新設工事 設計図		No.
舞臺動員用 数値 B1F、IF 平面図		216
DATE	CHECKED BY	DRAWN BY
SCALE		1/200
枚方市土木部建築課		

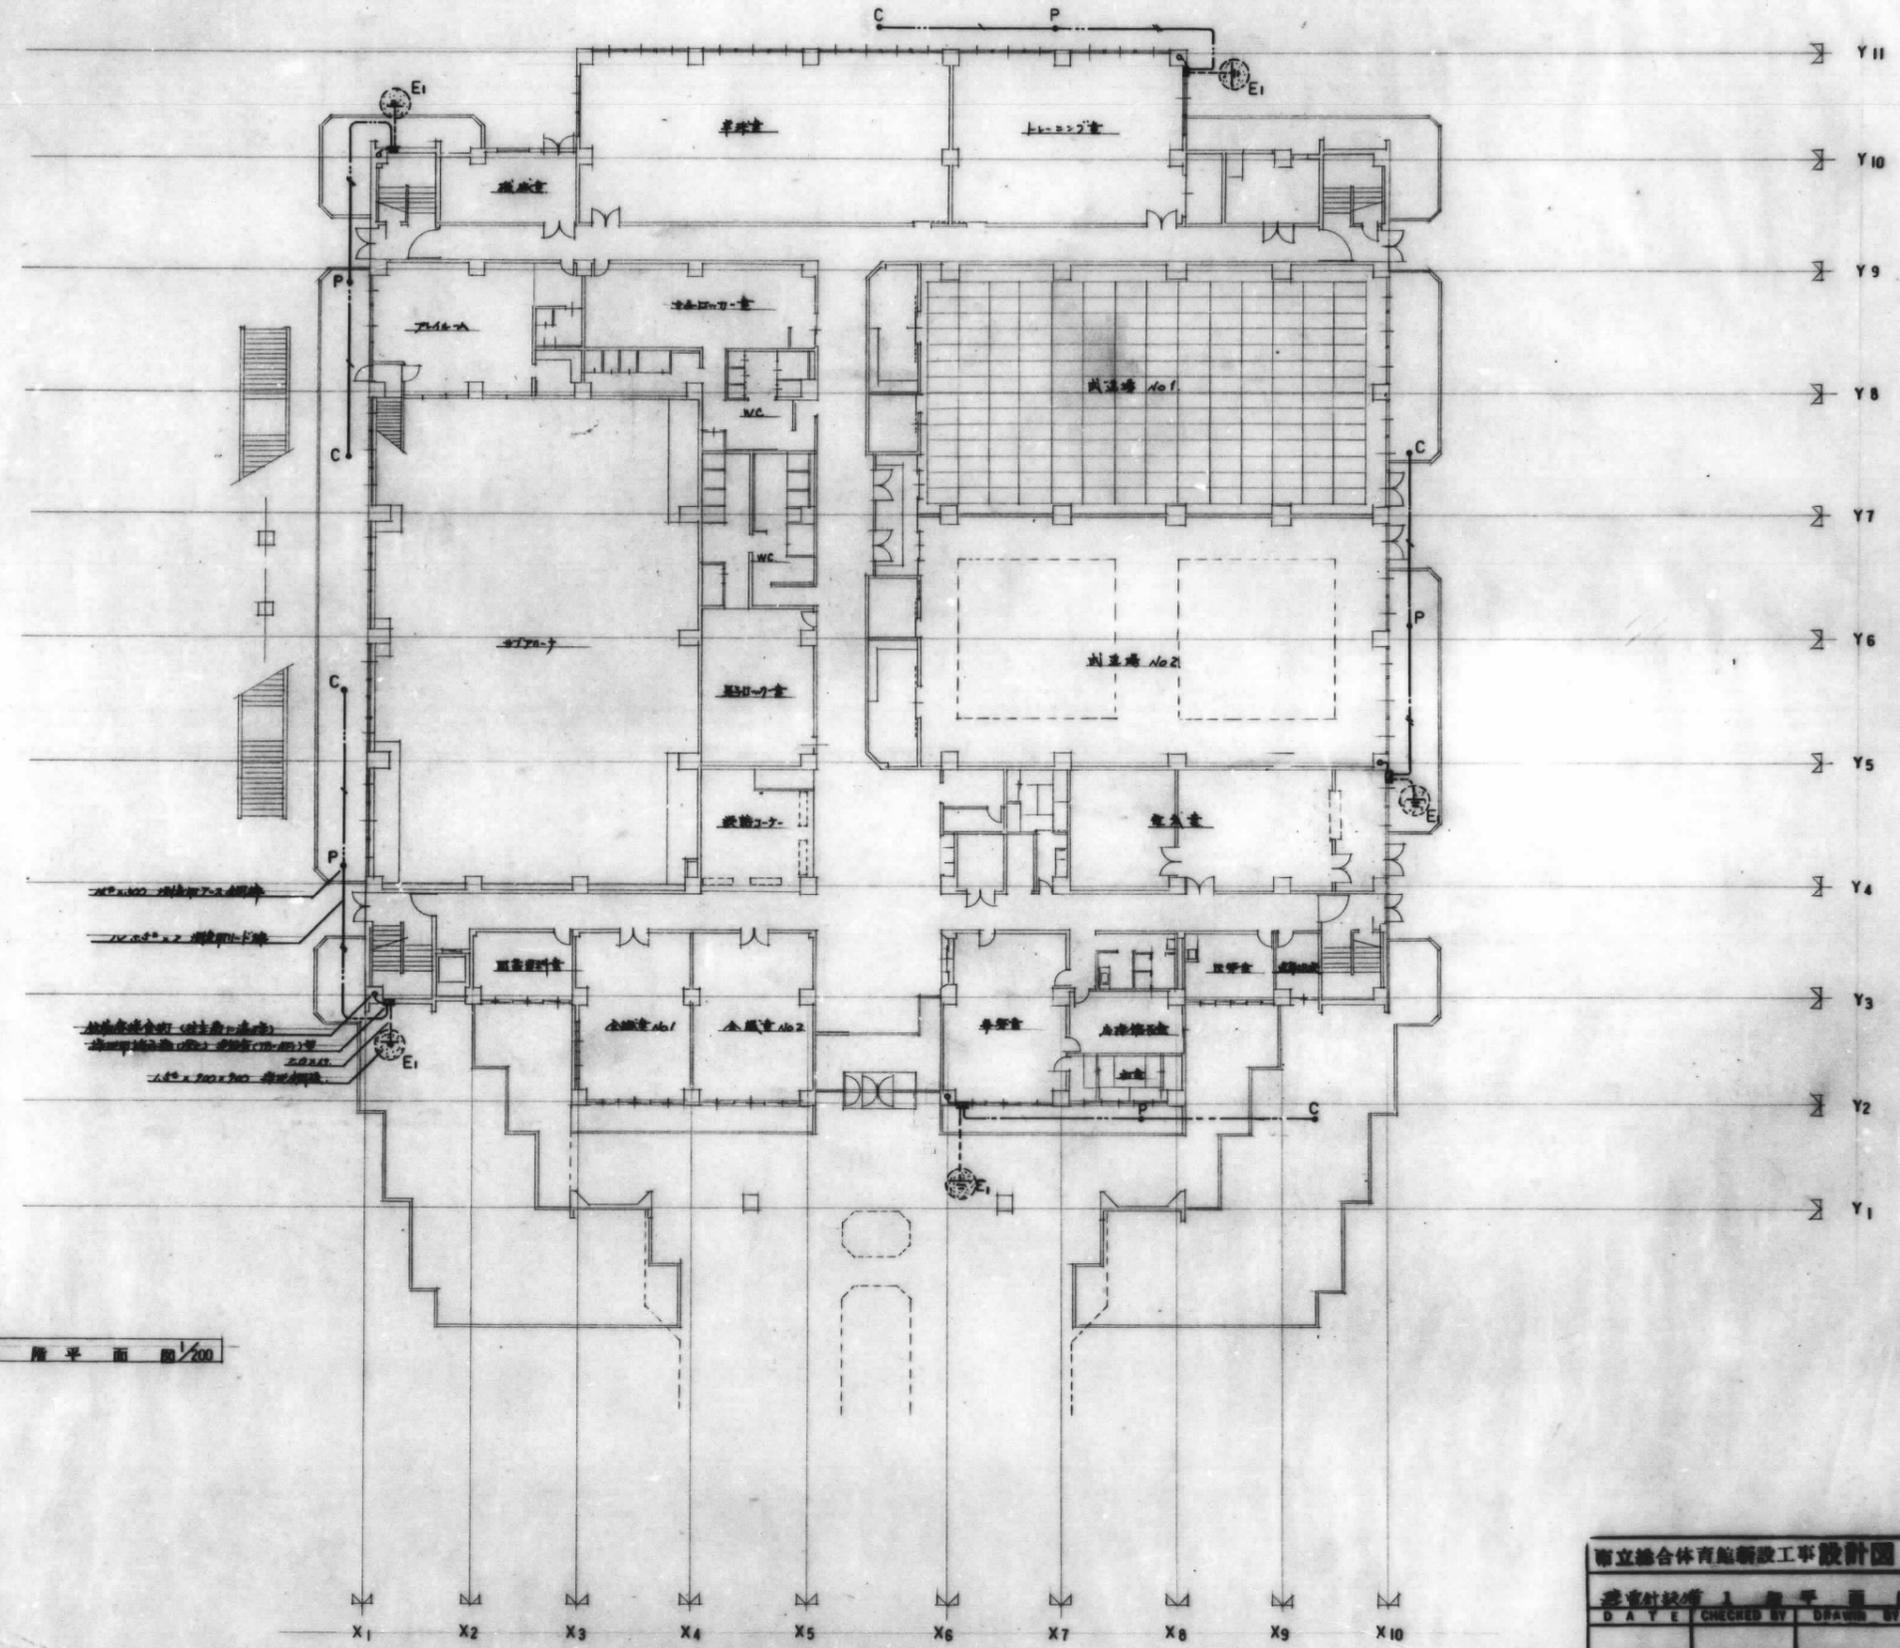

1 階平面 1/200


市立総合体育館新設工事設計図		234
設計者	校方市土木部建築課	1/200
DATE	CHECKED BY	DRAWN BY

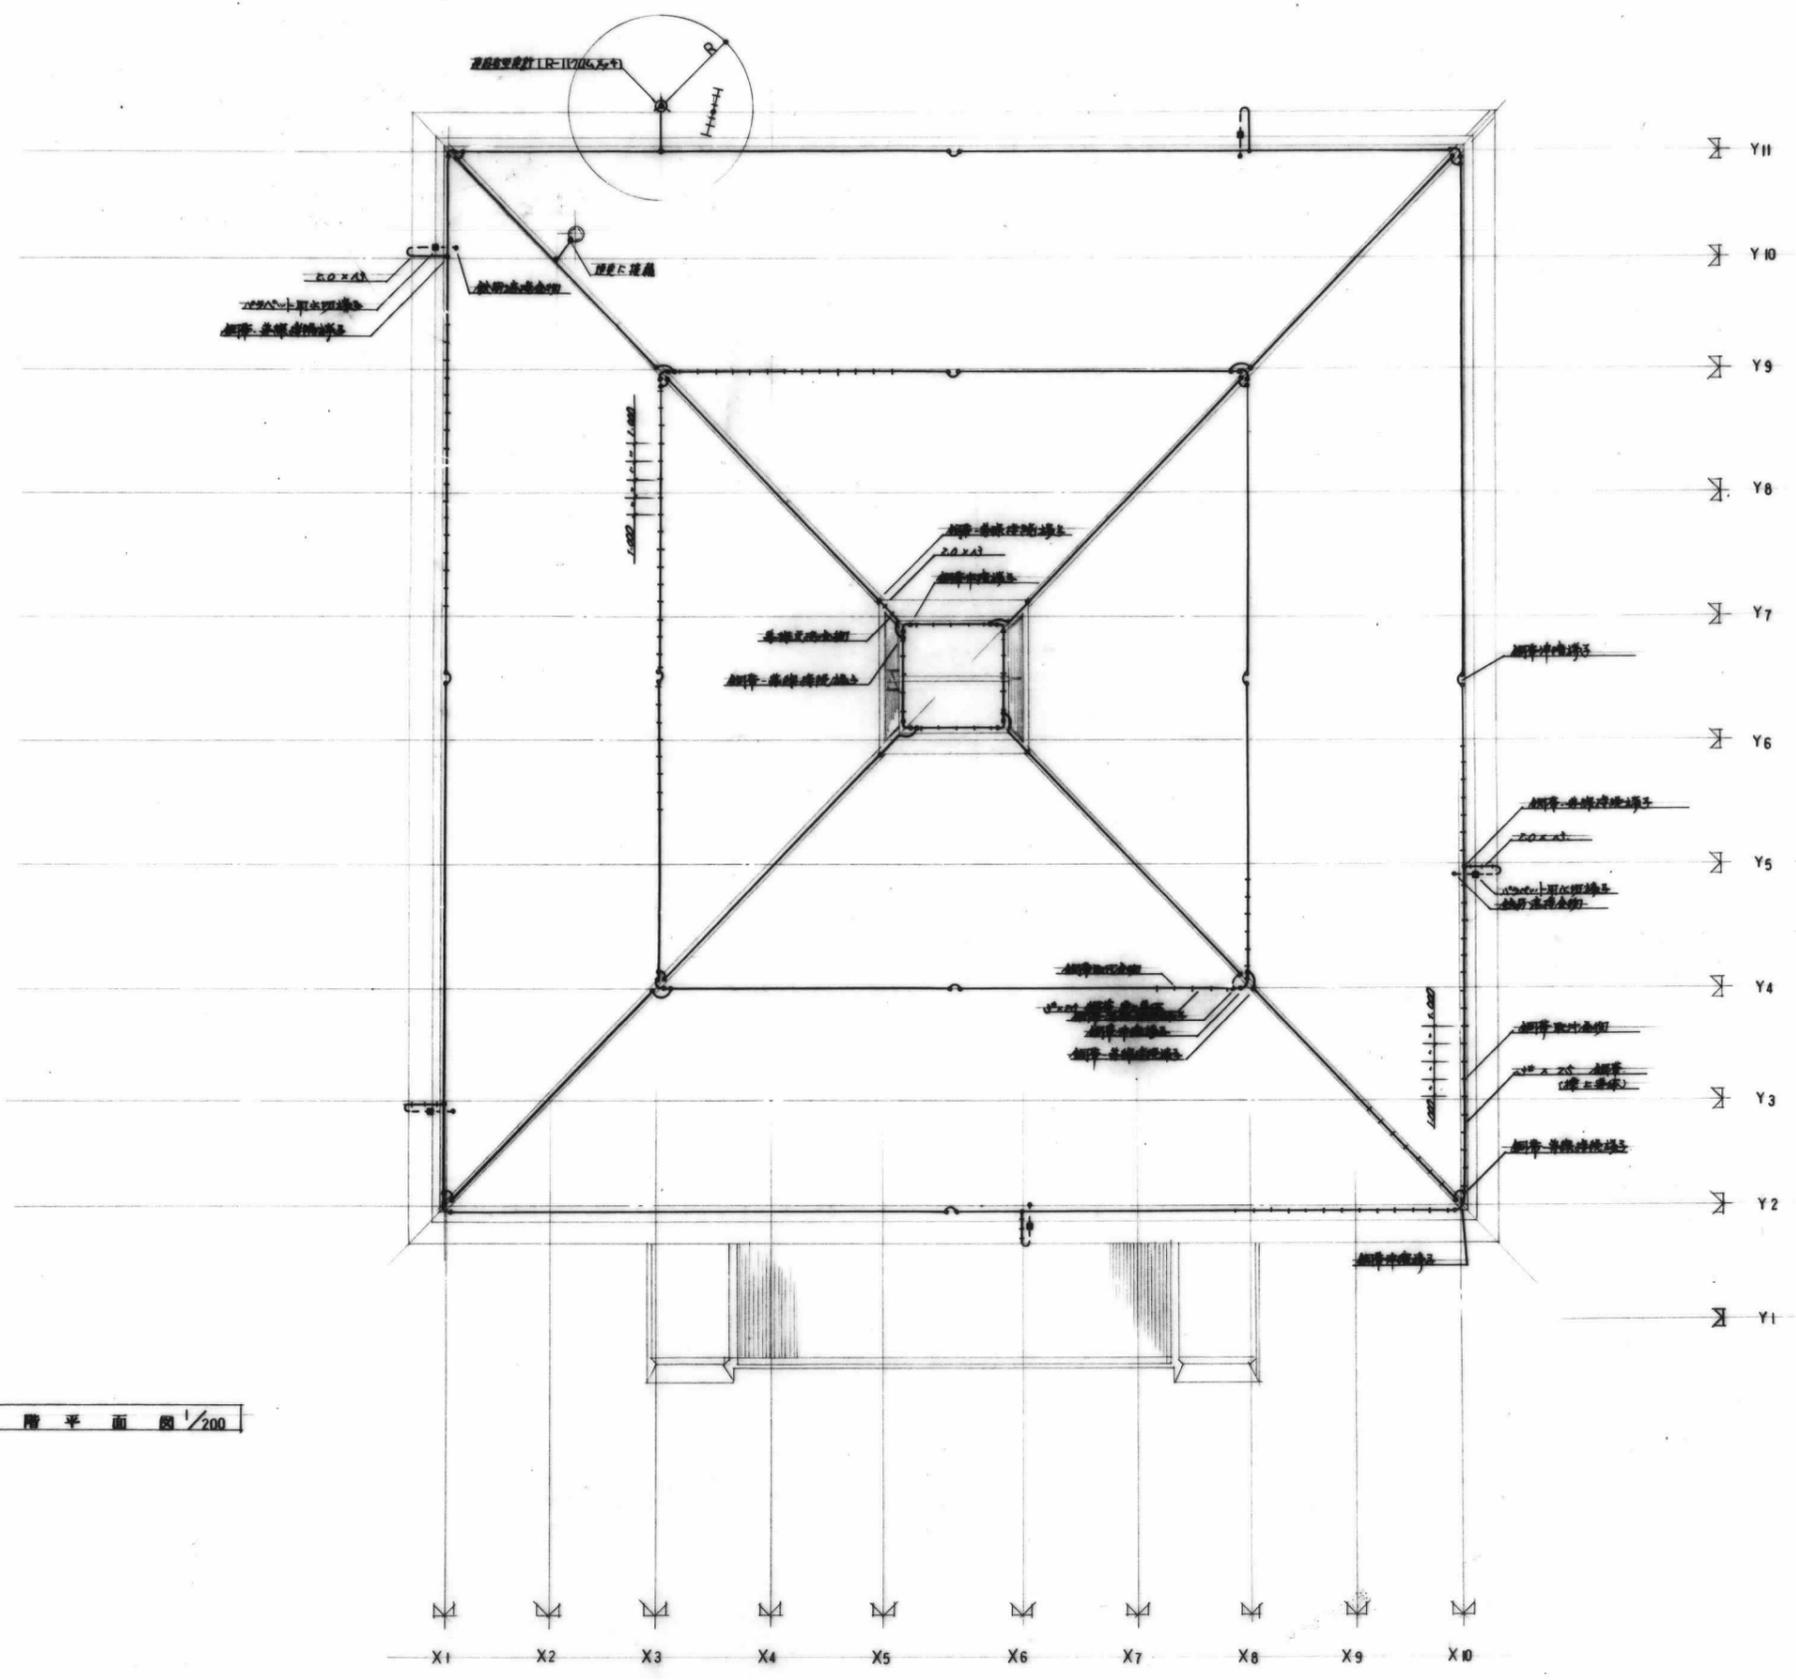

屋 階 平 面 圖 1/200

市立総合体育館新設工事設計図			No. 235
竣工日	CHECKED BY	DRAWN BY	SCALE
			1/200
枚方市土木部建築課			

昌栄工務店ひらかた渚体育館（渚市民体育館）

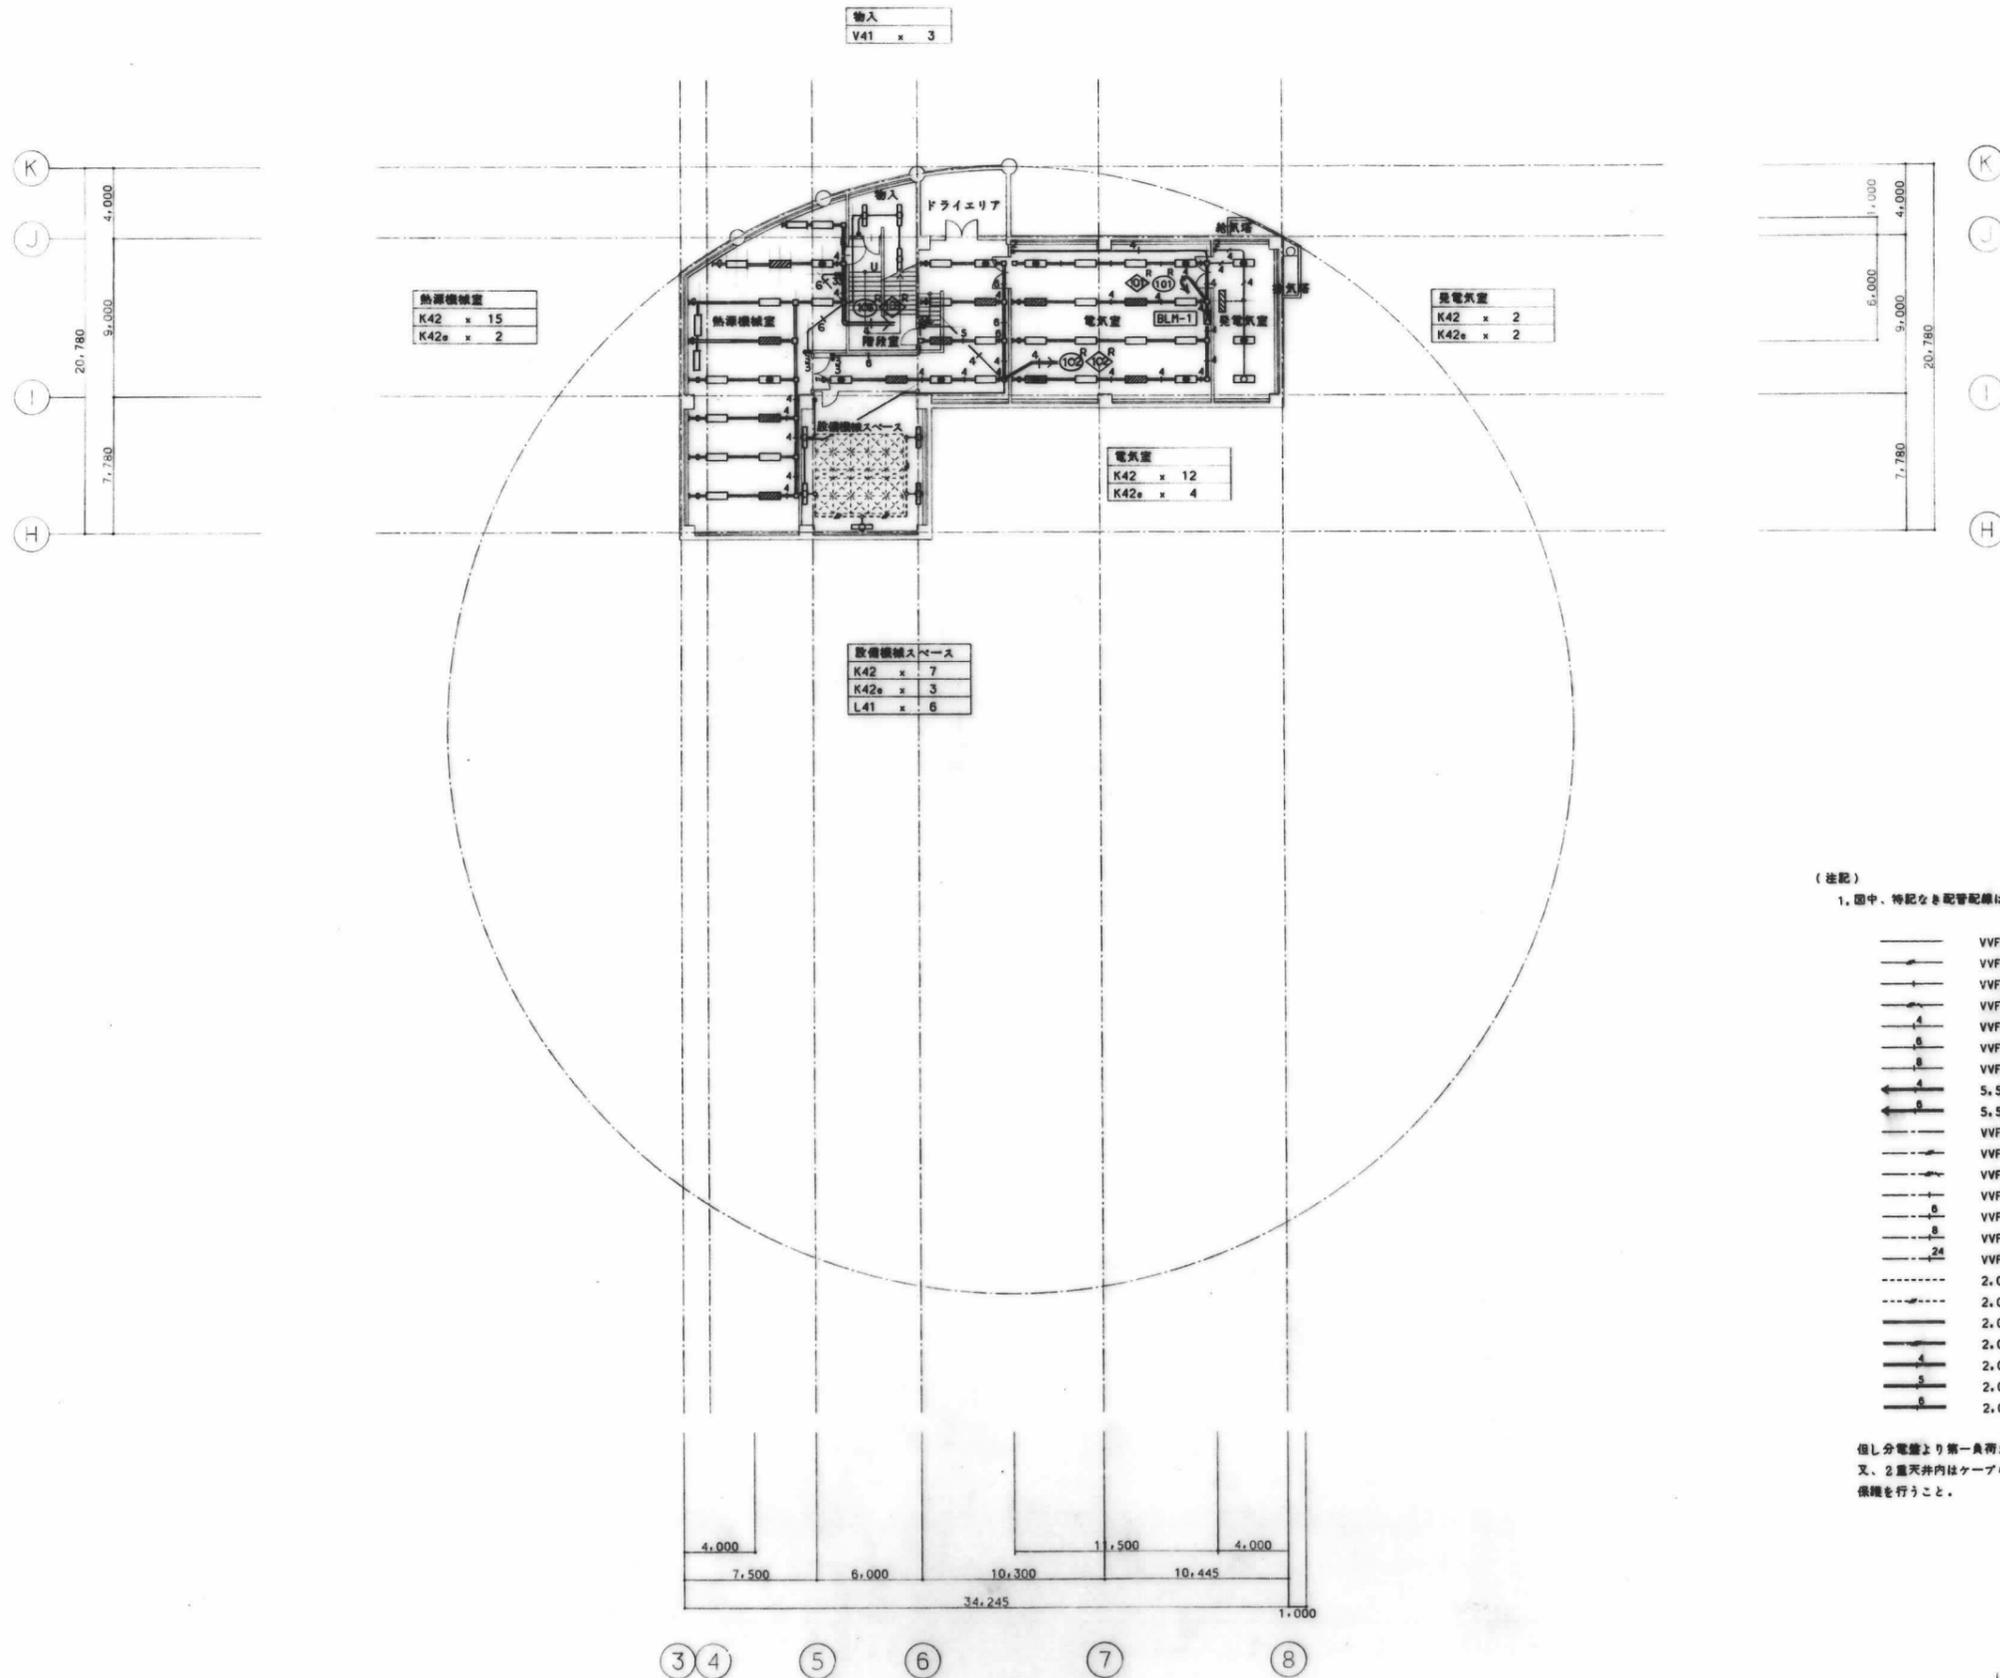


(注記)
1. 图中、特記なき配管配線は、下記による。

- VVF2.0-2C (PF16)
- VVF2.0-3C (PF22)
- VVF2.0-3C 内1Cアース (PF22)
- VVF2.0-2C×2 内1Cアース (PF22)
- VVF2.0-2C×2 (PF22)
- VVF2.0-2C×3 (PF16) (PF22)
- VVF2.0-2C×4 (PF22) ×2
- 5.5×4 (PF22)
- 5.5×6 (PF22)
- VVF2.0-2C
- VVF2.0-3C
- VVF2.0-2C×2 内1Cアース
- VVF2.0-3C 内1Cアース
- VVF2.0-3C×2 内1Cアース
- VVF2.0-3C×2, VVF2.0-2C
- VVF2.0-3C×8
- 2.0×2 (E19)
- 2.0×3 (E19)
- 2.0×2 (レースクエイ 45×30)
- 2.0×3 (レースクエイ 45×30)
- 2.0×4 (レースクエイ 45×30)
- 2.0×5 (レースクエイ 45×30)
- 2.0×6 (レースクエイ 45×30)


但し分電盤より第一負荷までは1V5.5'・VVF2.6とする。
又、2層天井内はケーブルころがしとし、立上げ・下げはPF管にて保護を行うこと。

地下1階平面図 S=1/200

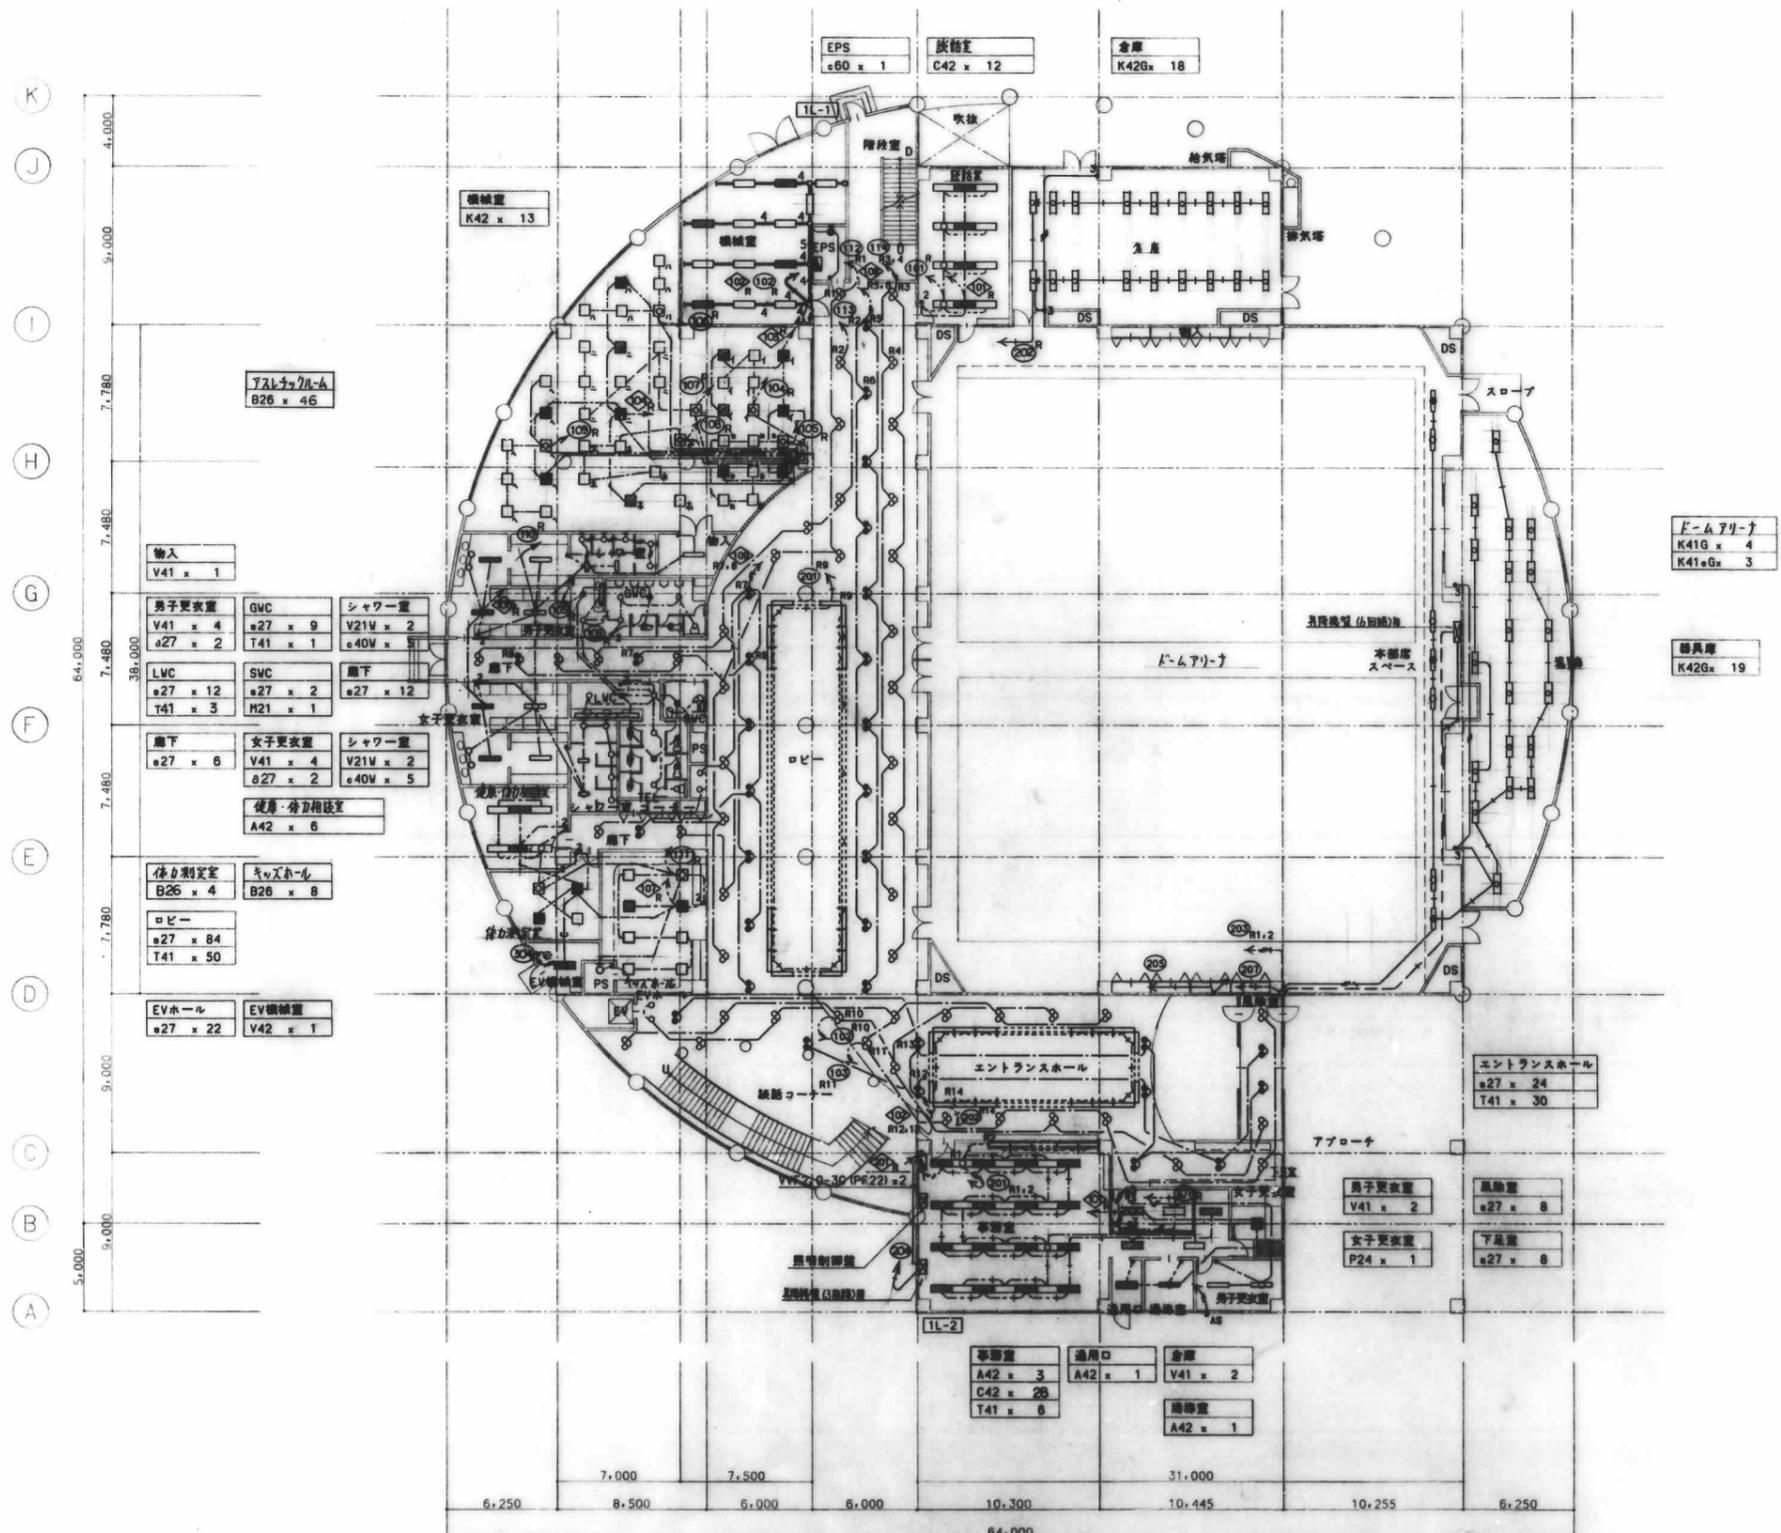

- 照明制御盤
- ・112回路用スイッチ盤
 - ・内104回路 個別スイッチ
 - ・内4回路 グループスイッチ
 - ・内グループ設定スイッチx1
- ・伝送ユニットx1

1階平面図 S=1/200

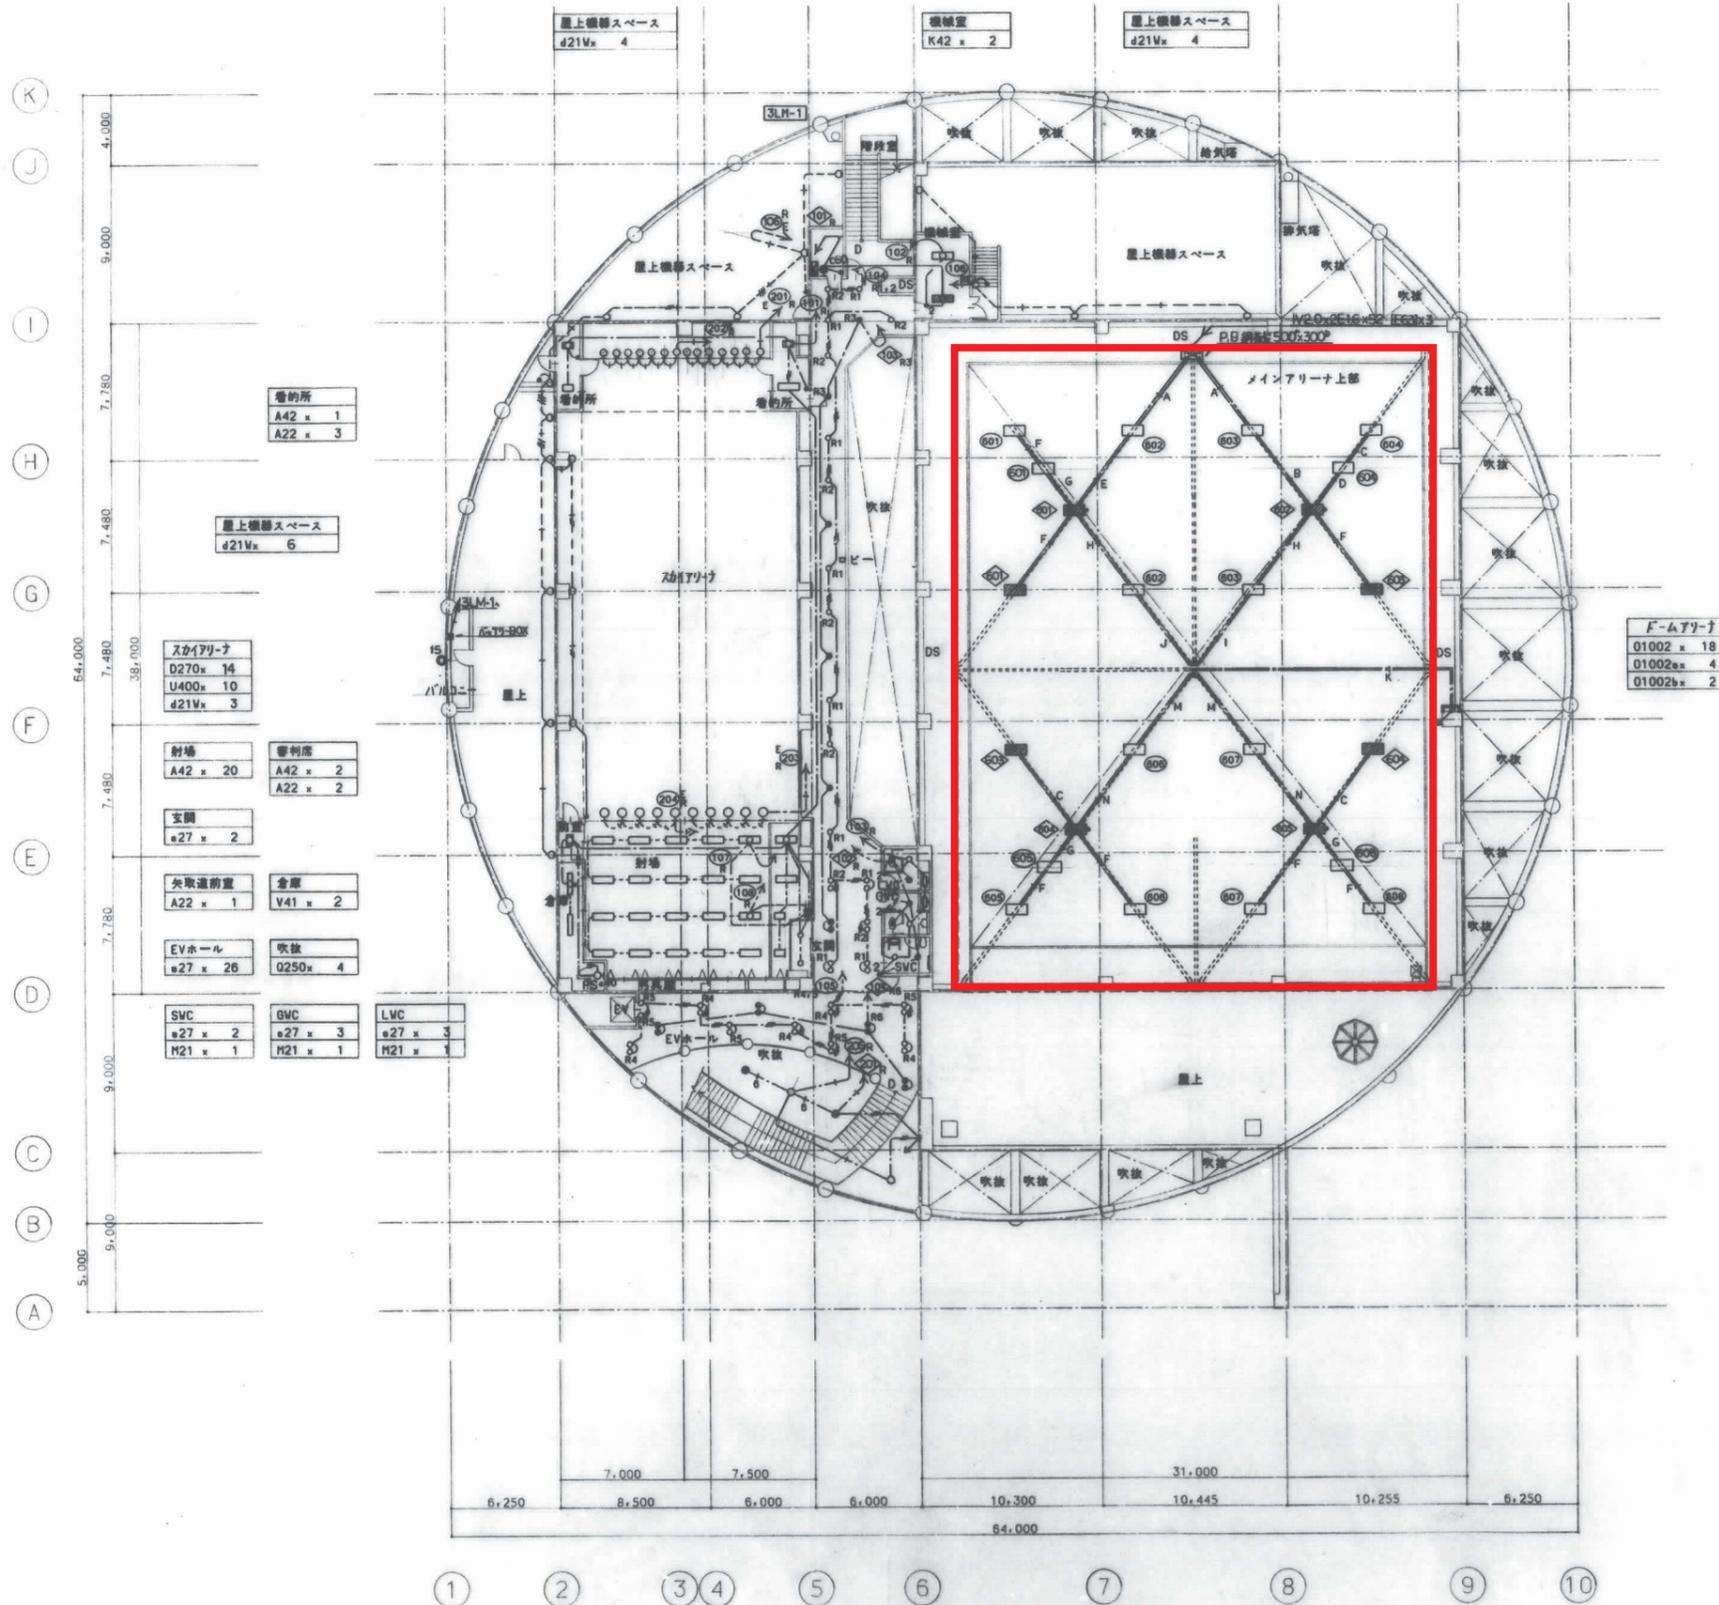


凡例
 — 対象外エリア

- (注記)
- メインアリーナの配線は下記による。

A	CV3.5-3C x26	
B	CV3.5-3C x24	CV3.5-3C x2
C	CV3.5-3C x2	CV3.5-3C
D	CV3.5-3C x4	CV3.5-3C
E	CV3.5-3C x24	CV3.5-3C
F	CV3.5-3C x2	CV3.5-3C x2
G	CV3.5-3C x4	CV3.5-3C x2
H	CV3.5-3C x15	CV3.5-3C x3
I	CV3.5-3C x13	CV3.5-3C x3
J	CV3.5-3C x13	CV3.5-3C x4
K	CV3.5-3C	
L	CV3.5-3C x13	CV3.5-3C
M	CV3.5-3C x11	CV3.5-3C
 - 点滅区分

A1	001	002
B1	003	004
C1	005	006
D1	007	008
E1	009	010
F1	011	
G1	012	013
- メインアリーナ照明の配線は照明管上部に記載すること。

3階平面図 S=1/200

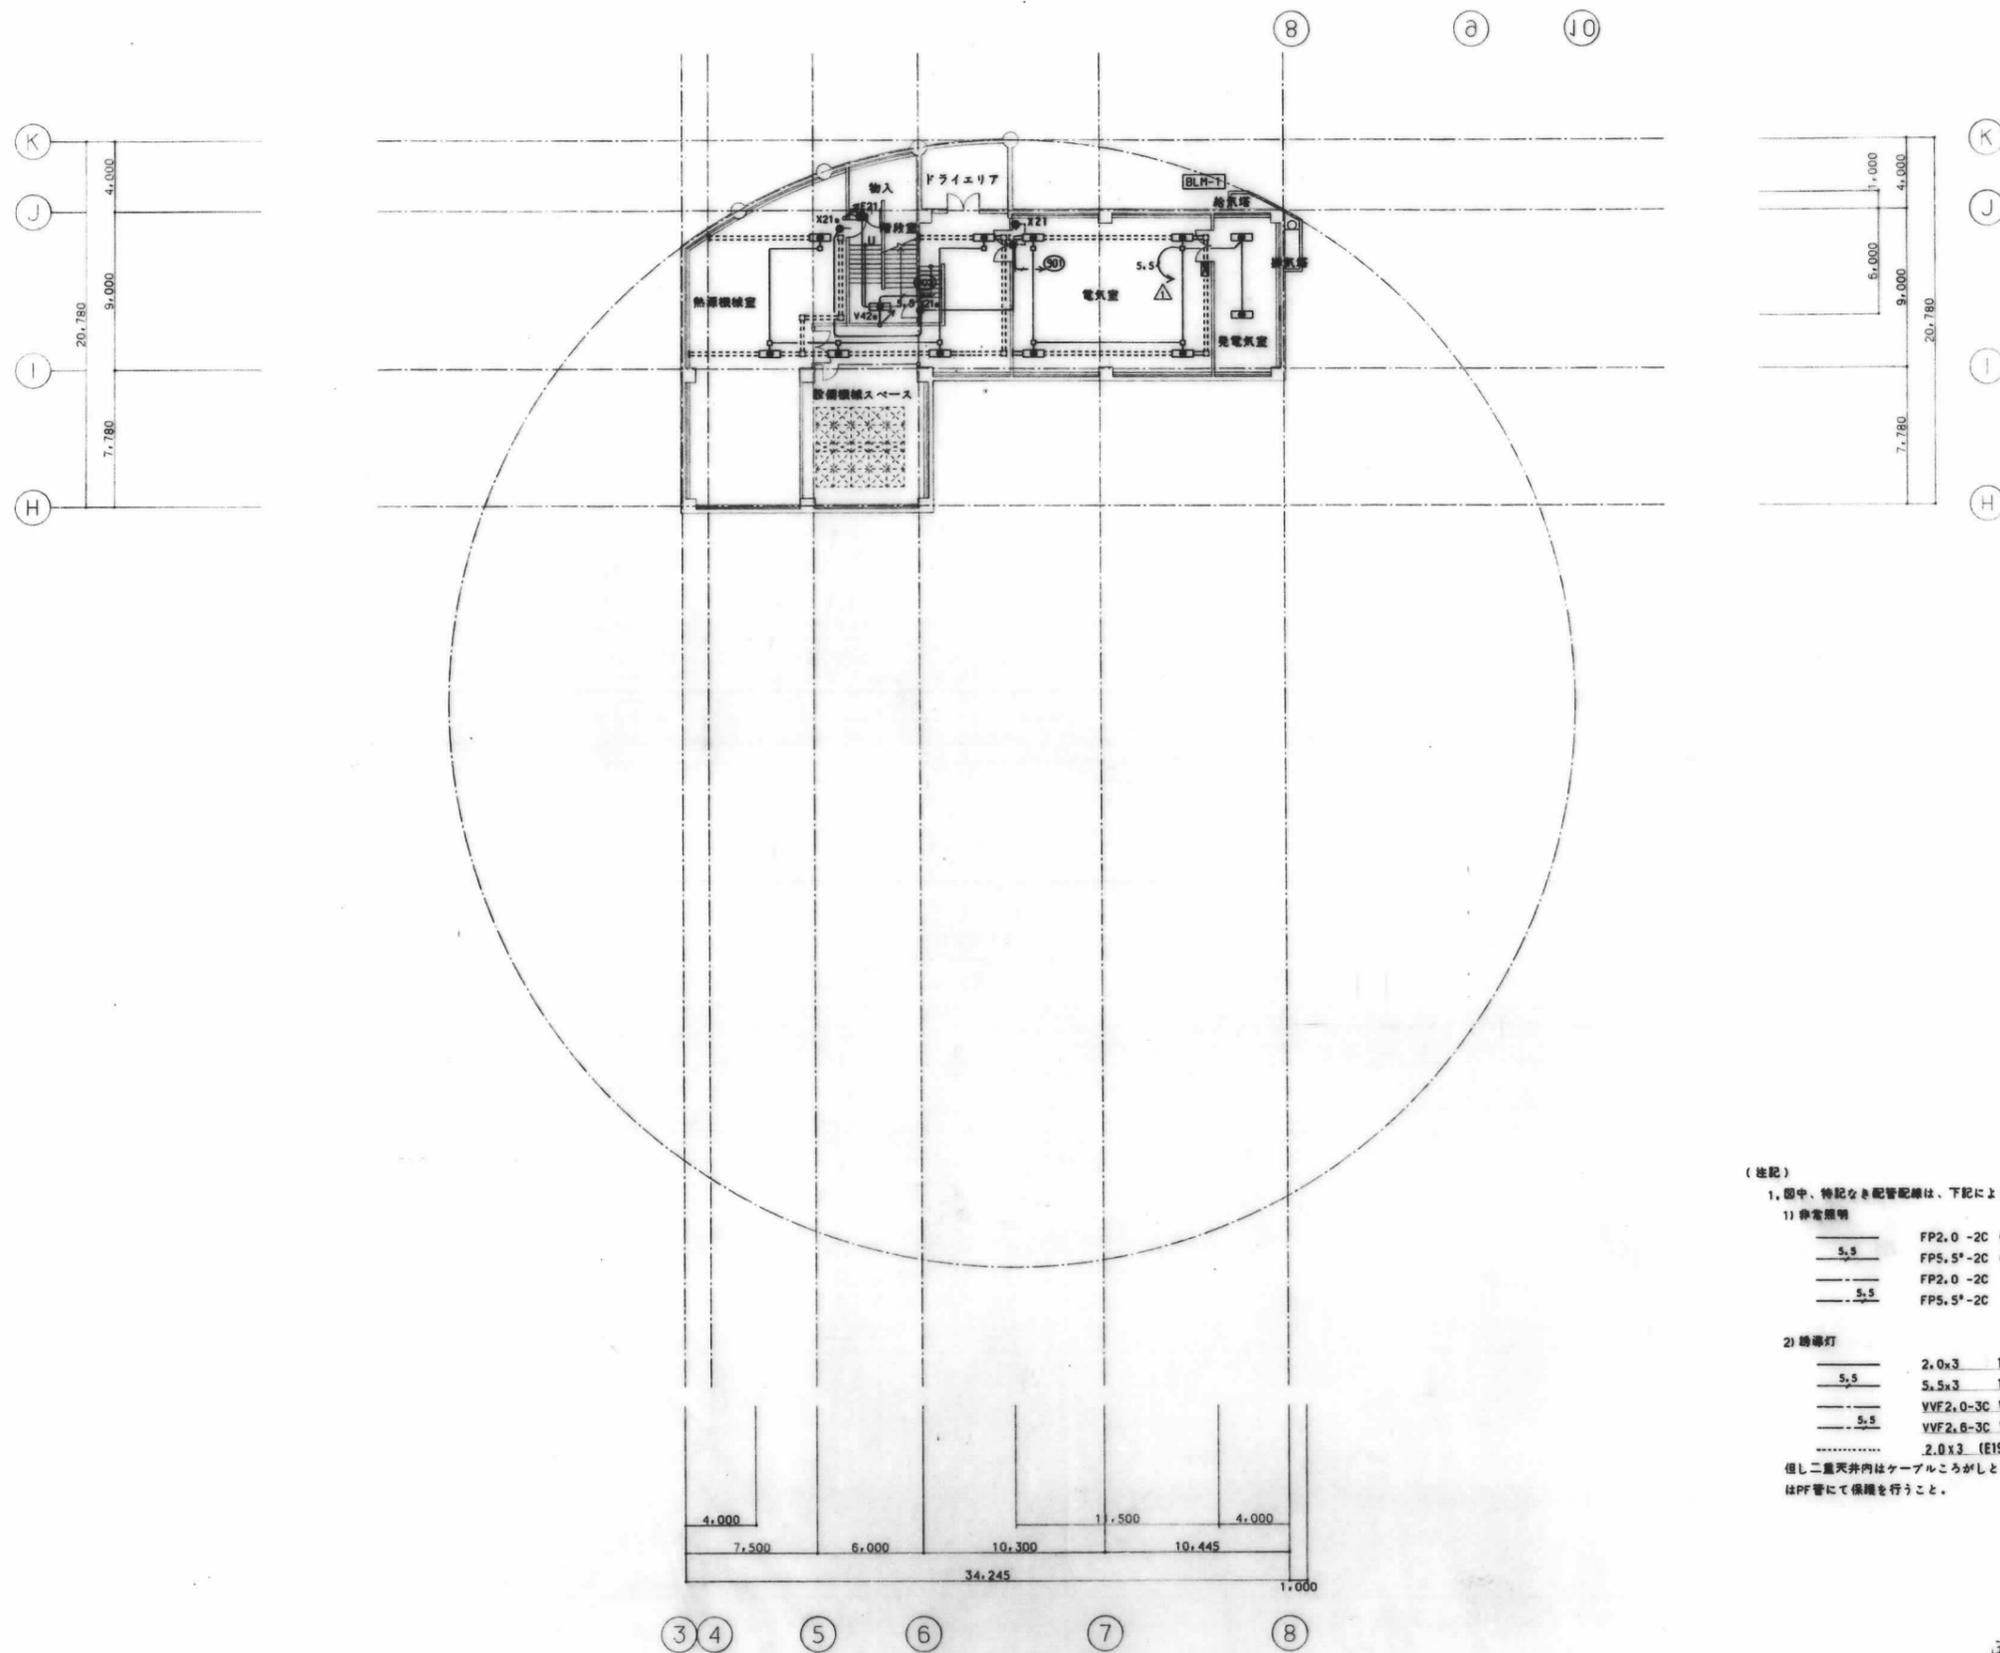


- (注記)
- 1) 図中、特記なき配管記号は、下記による。

—	FP2.0-2C (PF22)
—	FP5.5 ⁺ -2C (PF28)
—	FP2.0-2C
—	FP5.5 ⁺ -2C
 - 2) 誘導灯

—	2.0x3	1.6x2 (PF22)
—	5.5x3	1.6x2 (PF22)
—	YVF2.0-3C	WF1.6-2C
—	YVF2.6-3C	WF1.6-2C
.....	2.0x3	(E19)
- 但し二重天井内はケーブルところがしとし、立上げ、立下げはPF管にて保護を行うこと。


地下1階平面図 S=1/200

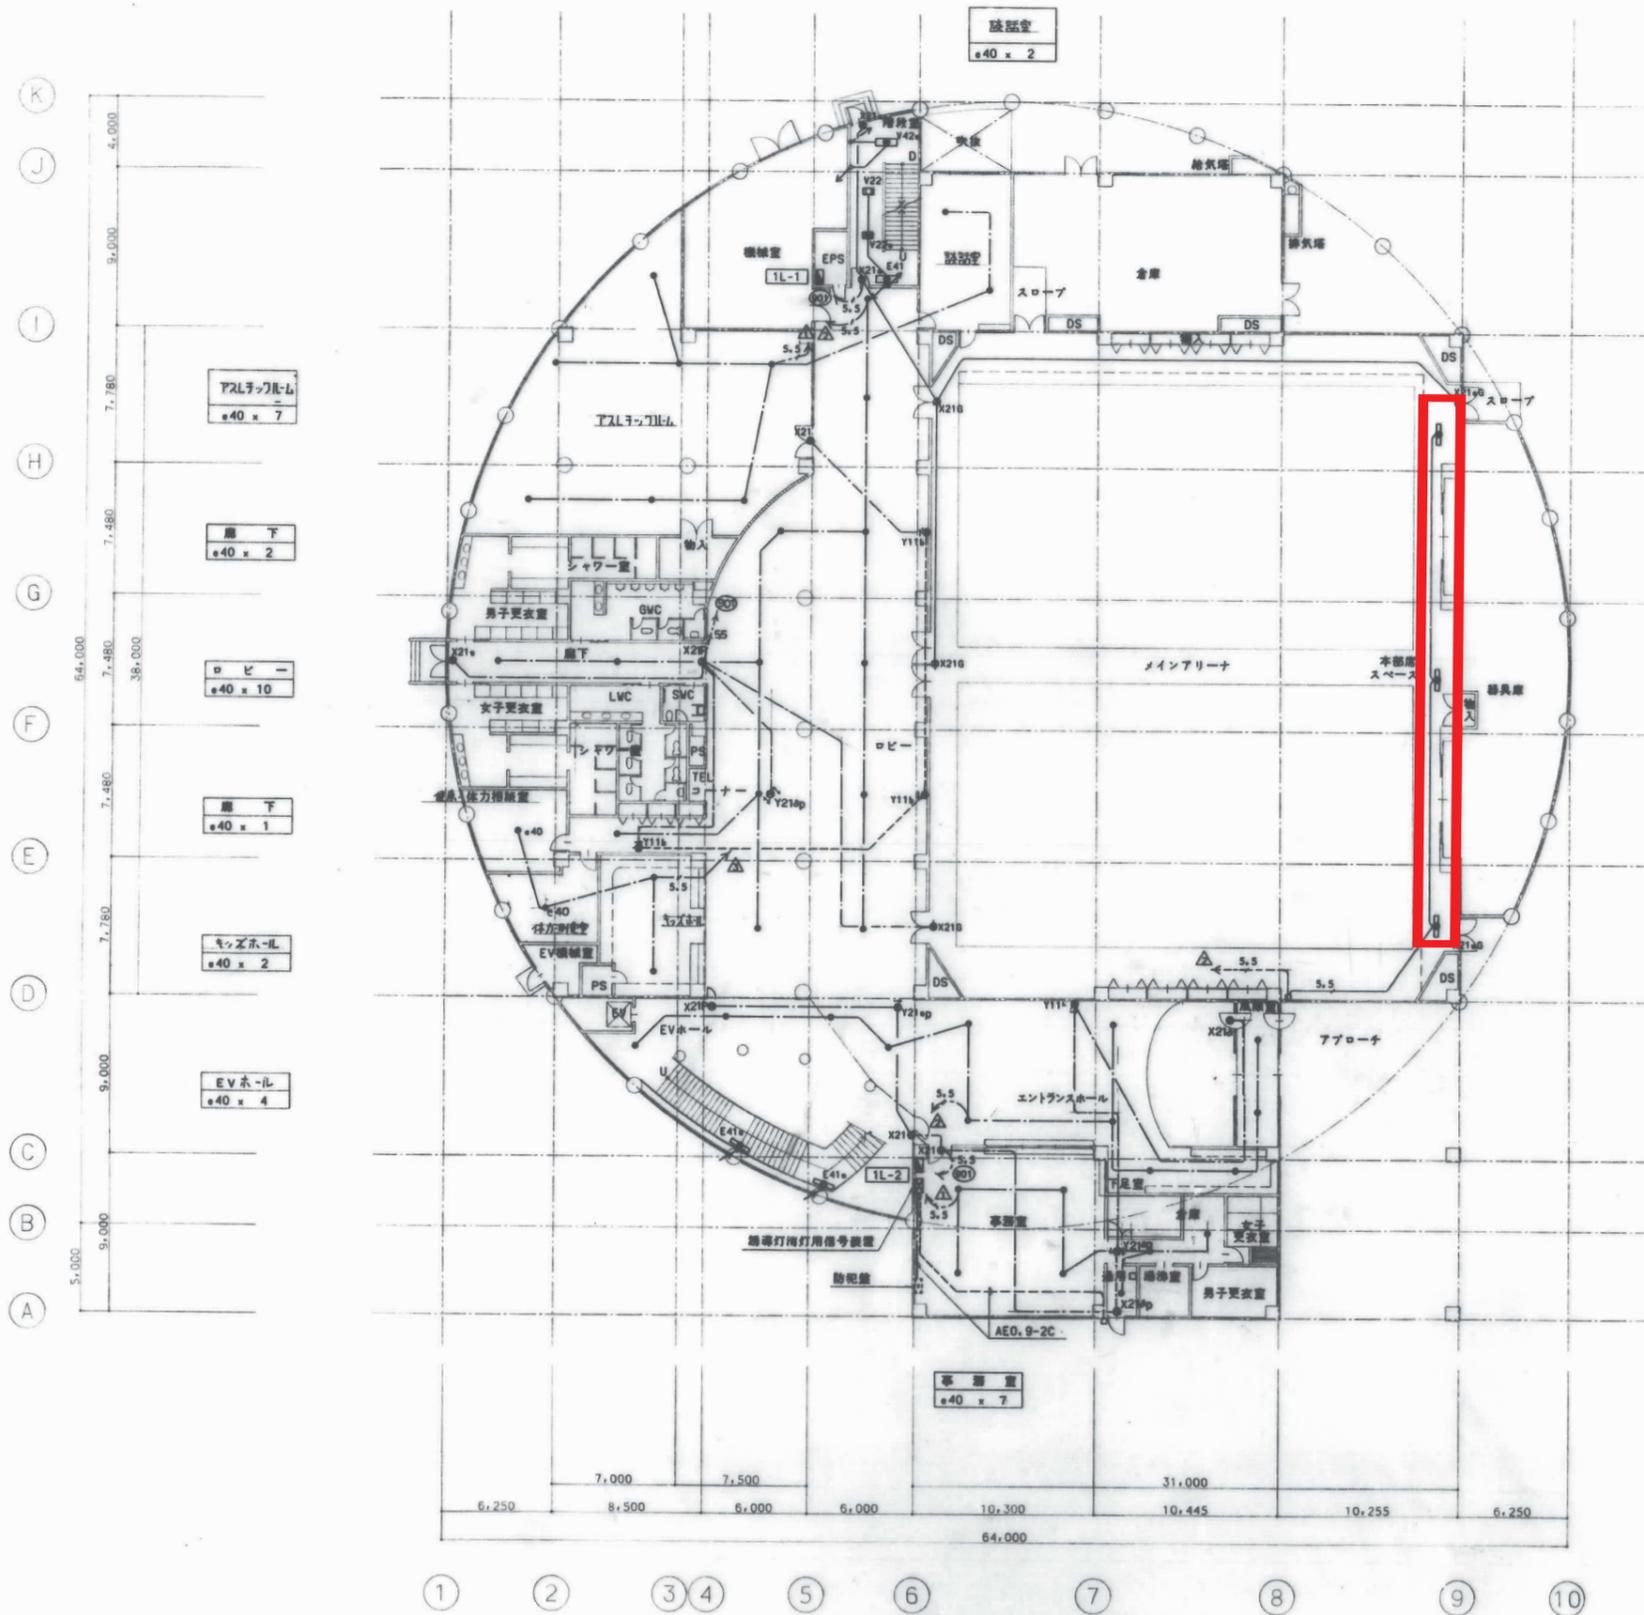

凡例
 — 対象外エリア

- 風除室
e40 x 2
- エントランスホール
e40 x 4
- 下足室
e40 x 2


1階平面図 S=1/200

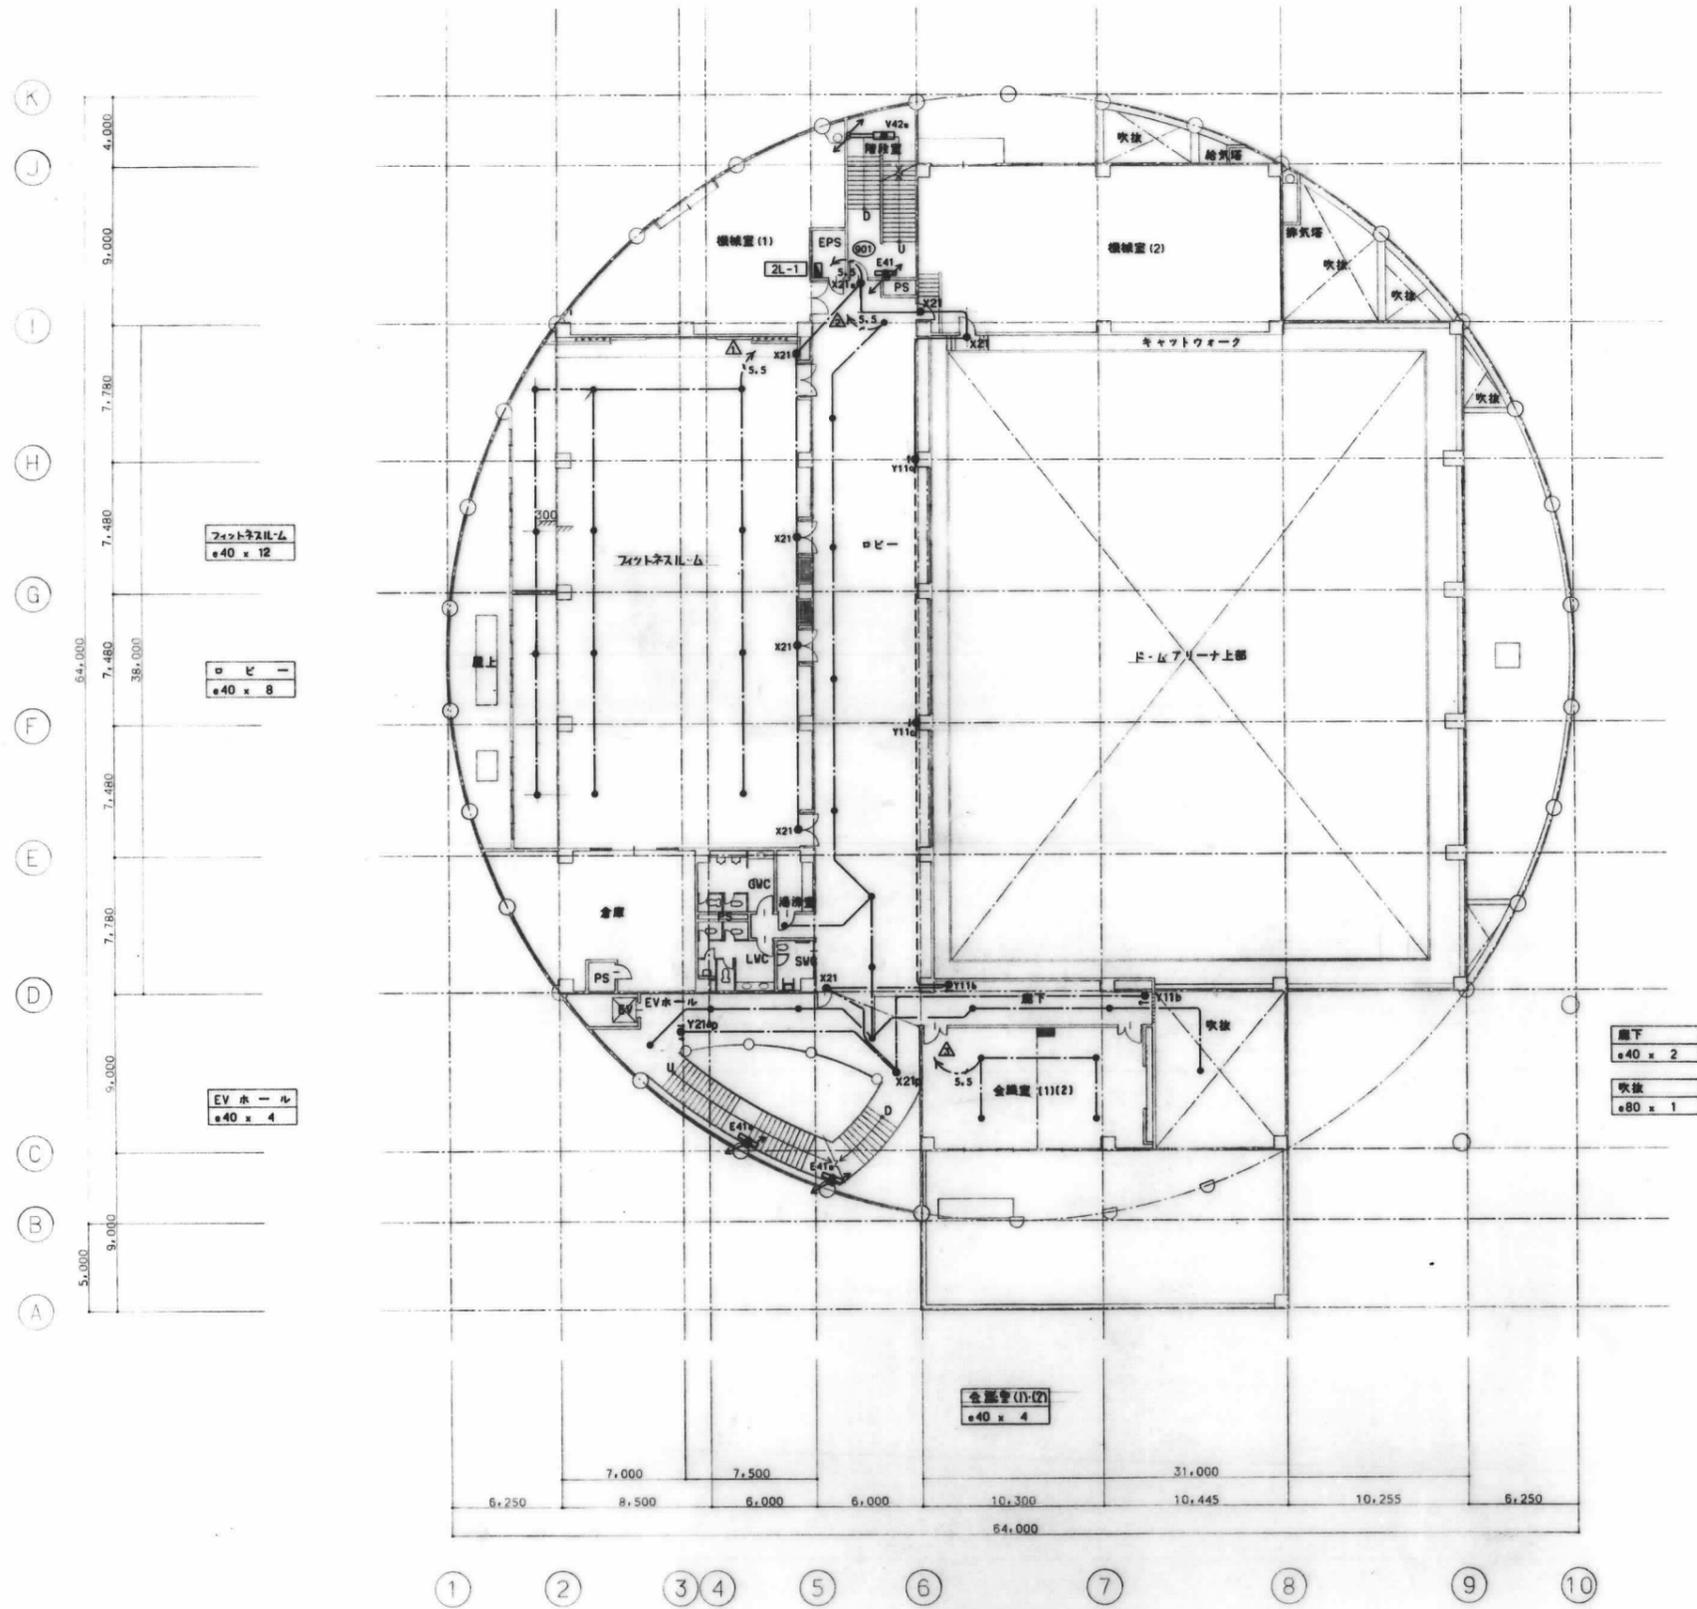

2階平面図 S=1/200


公設市場サンパーク・枚方公園青少年センター・
枚方公園分室

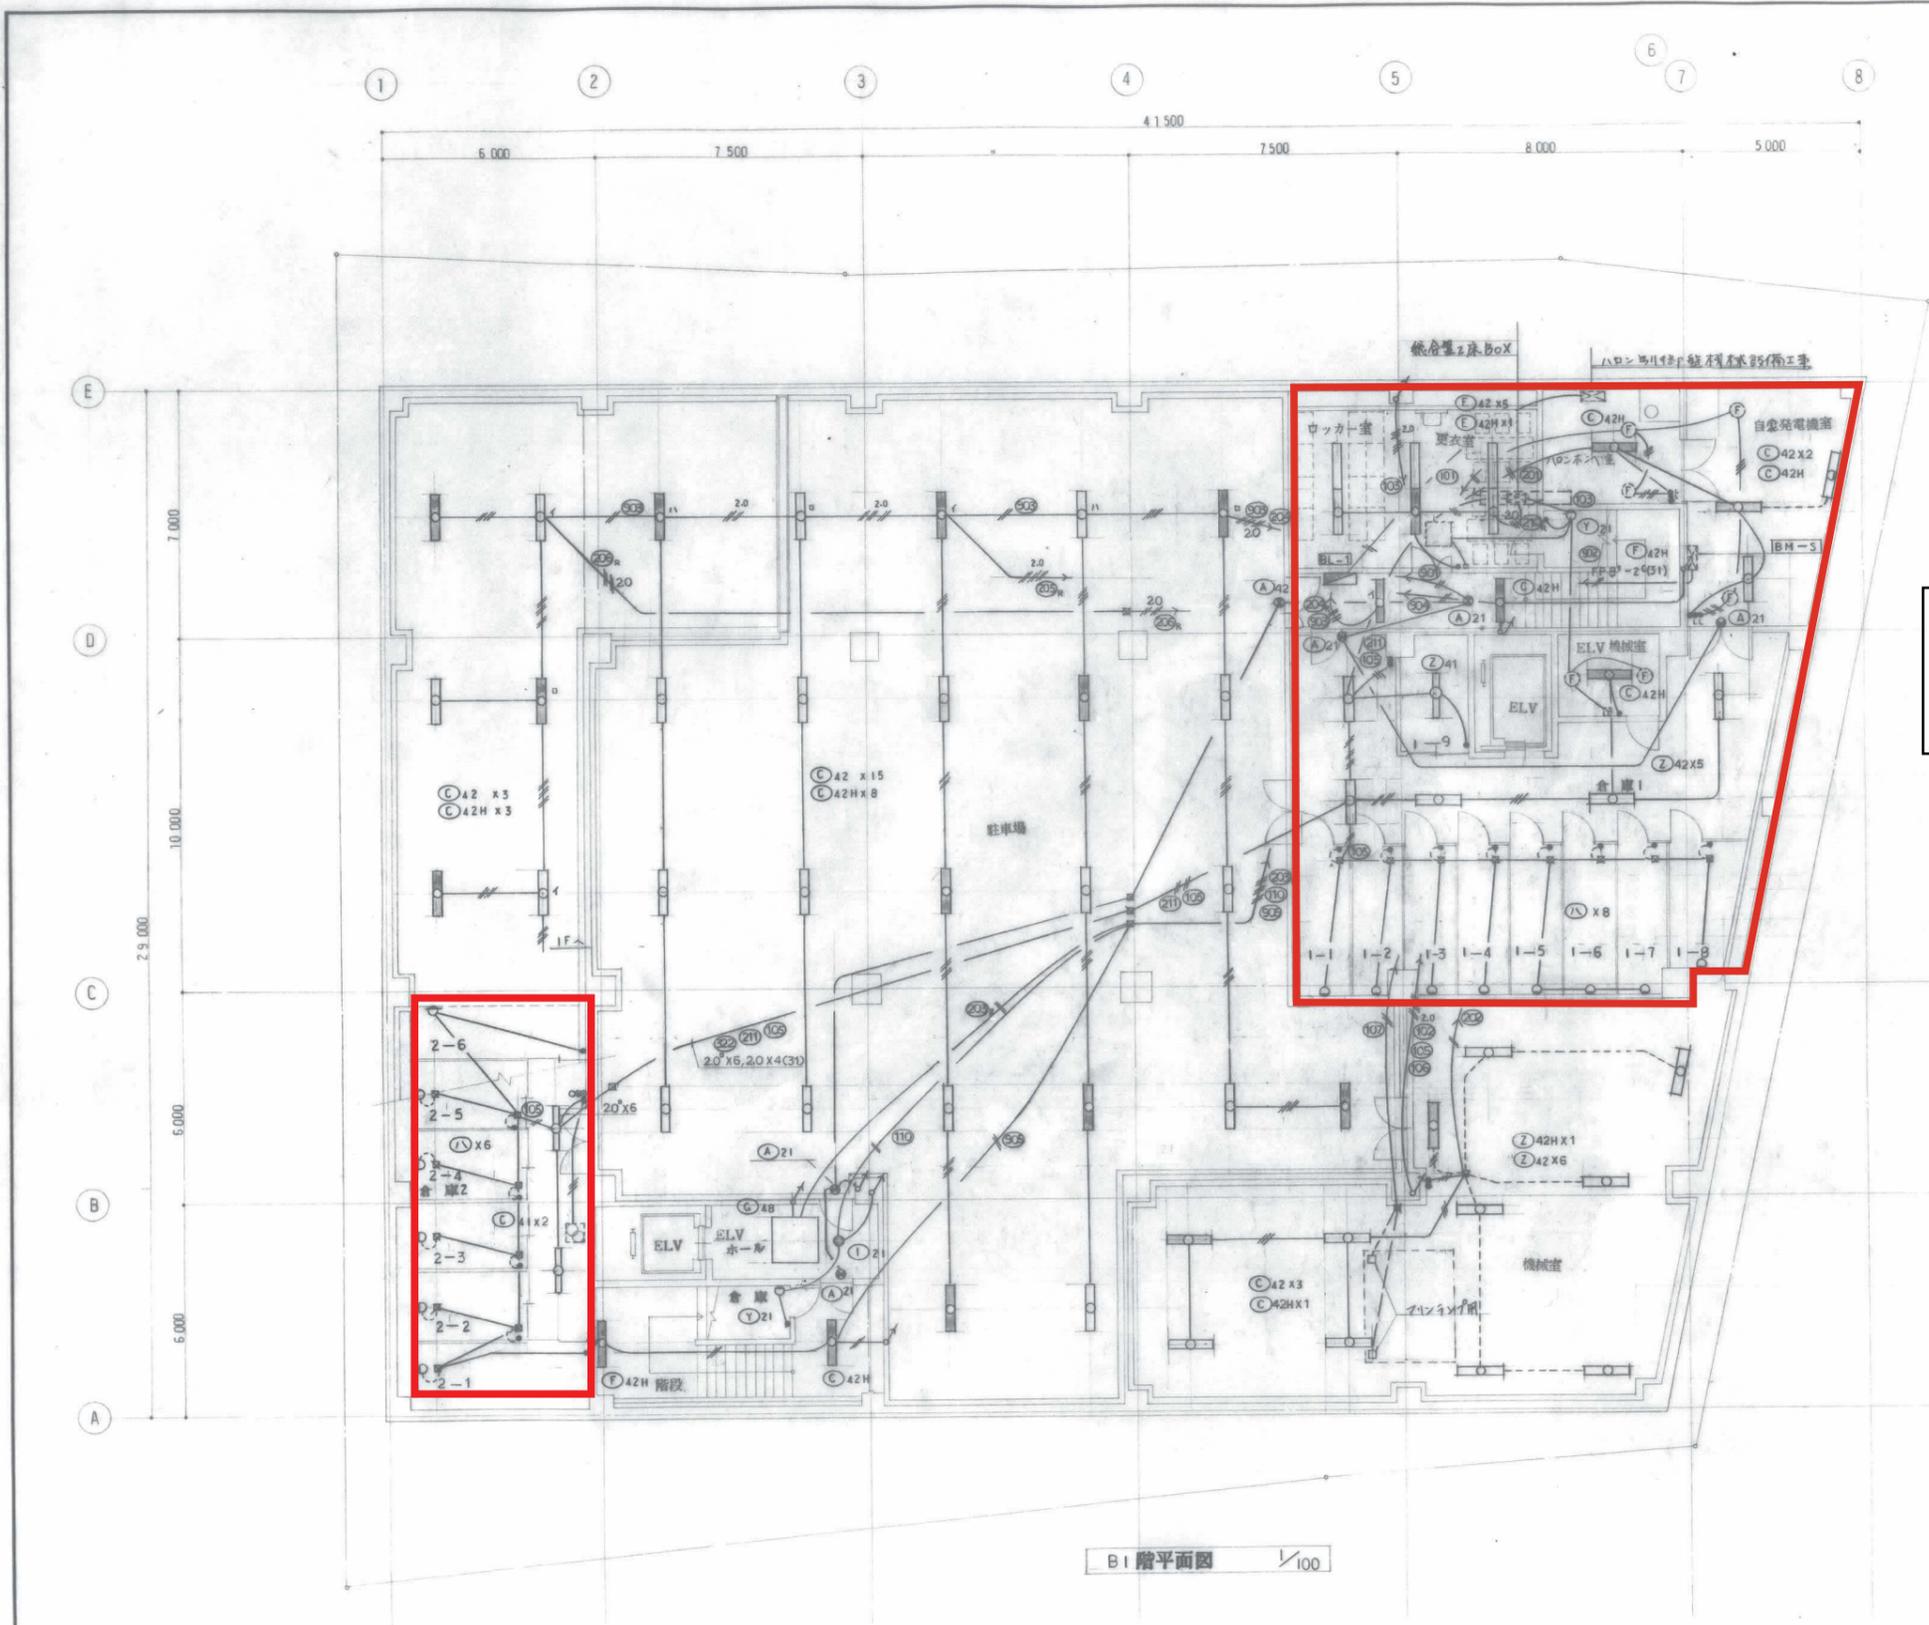

凡例
 — 対象外エリア

特別な記号記号は下欄による


—	1.6 x 2 (19)
—	1.6 x 3 (19)
—	1.6 x 4 (25)
—	1.6 x 5 (25)
—	1.6 x 6 (25)

—	2.0 x 2 (19)
—	2.0 x 3 (19)
—	2.0 x 4 (25)
—	2.0 x 5 (25)
—	2.0 x 6 (25)
—	2.0 x 10 (31)

② 2 x 6 (25)


B1 階平面図 1/100

西口公園市場 整備工事 青少年センター 建設工事			No.
電灯設備 B1階平面図			E-24
DATE	CHECKED BY	DRAWN BY	SCALE
			1/100
枚方市土木部建築課			

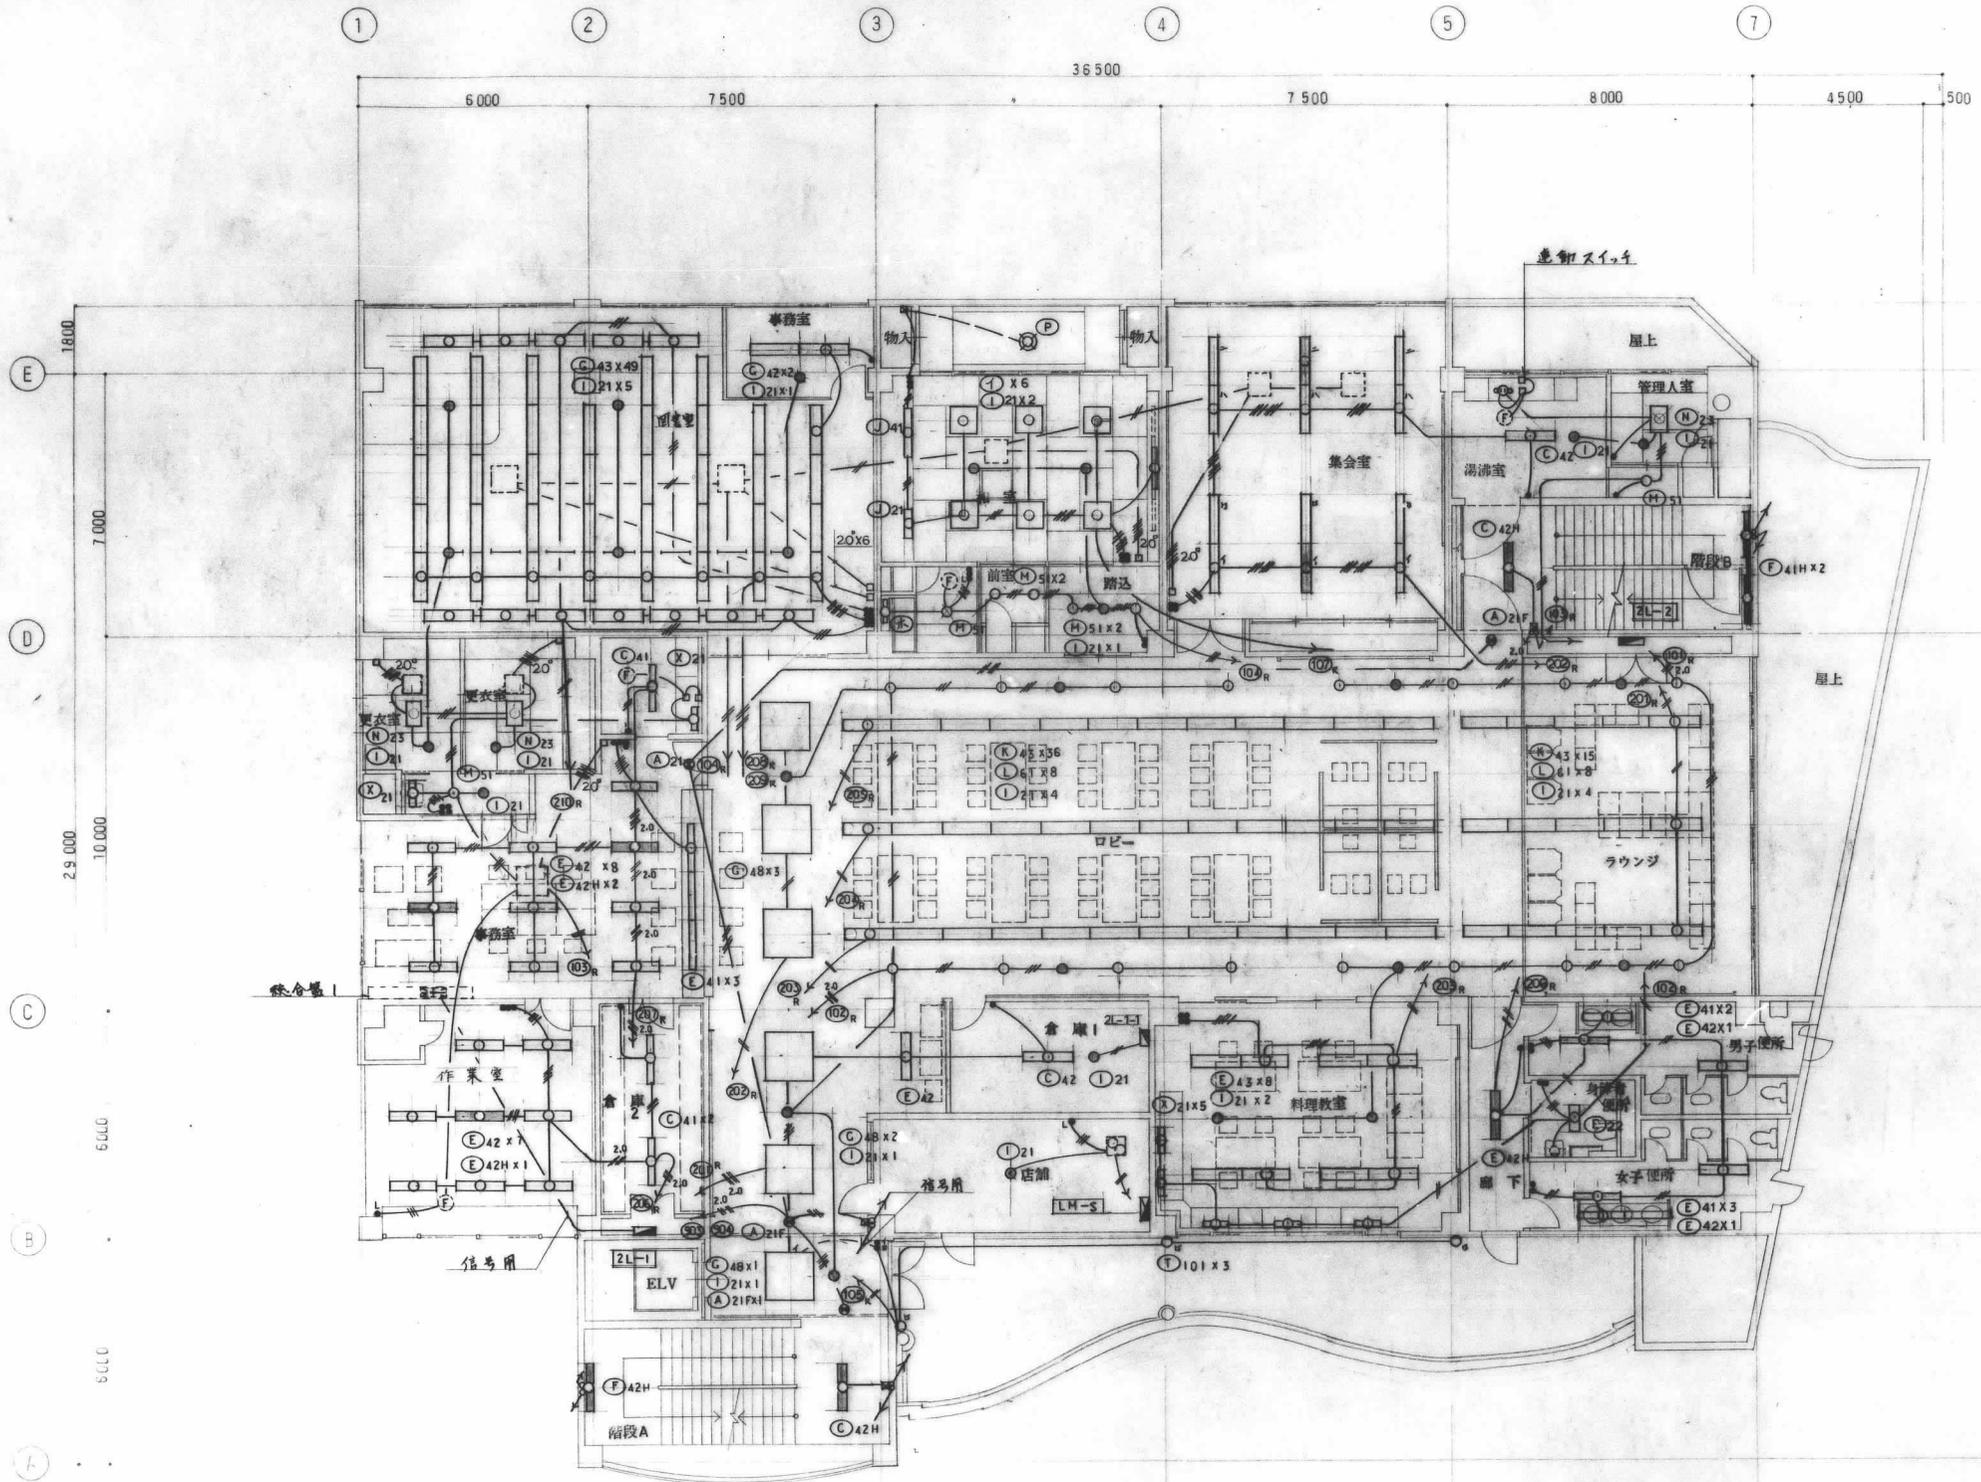

2 階平面図 1/100

西口公設市場 理機工事 ・青少年センター 建設工事			No.
電灯 設備			E-26
DATE	CHECKED BY	DRAWN BY	SCALE
			1/100
枚方市土木部建築課			

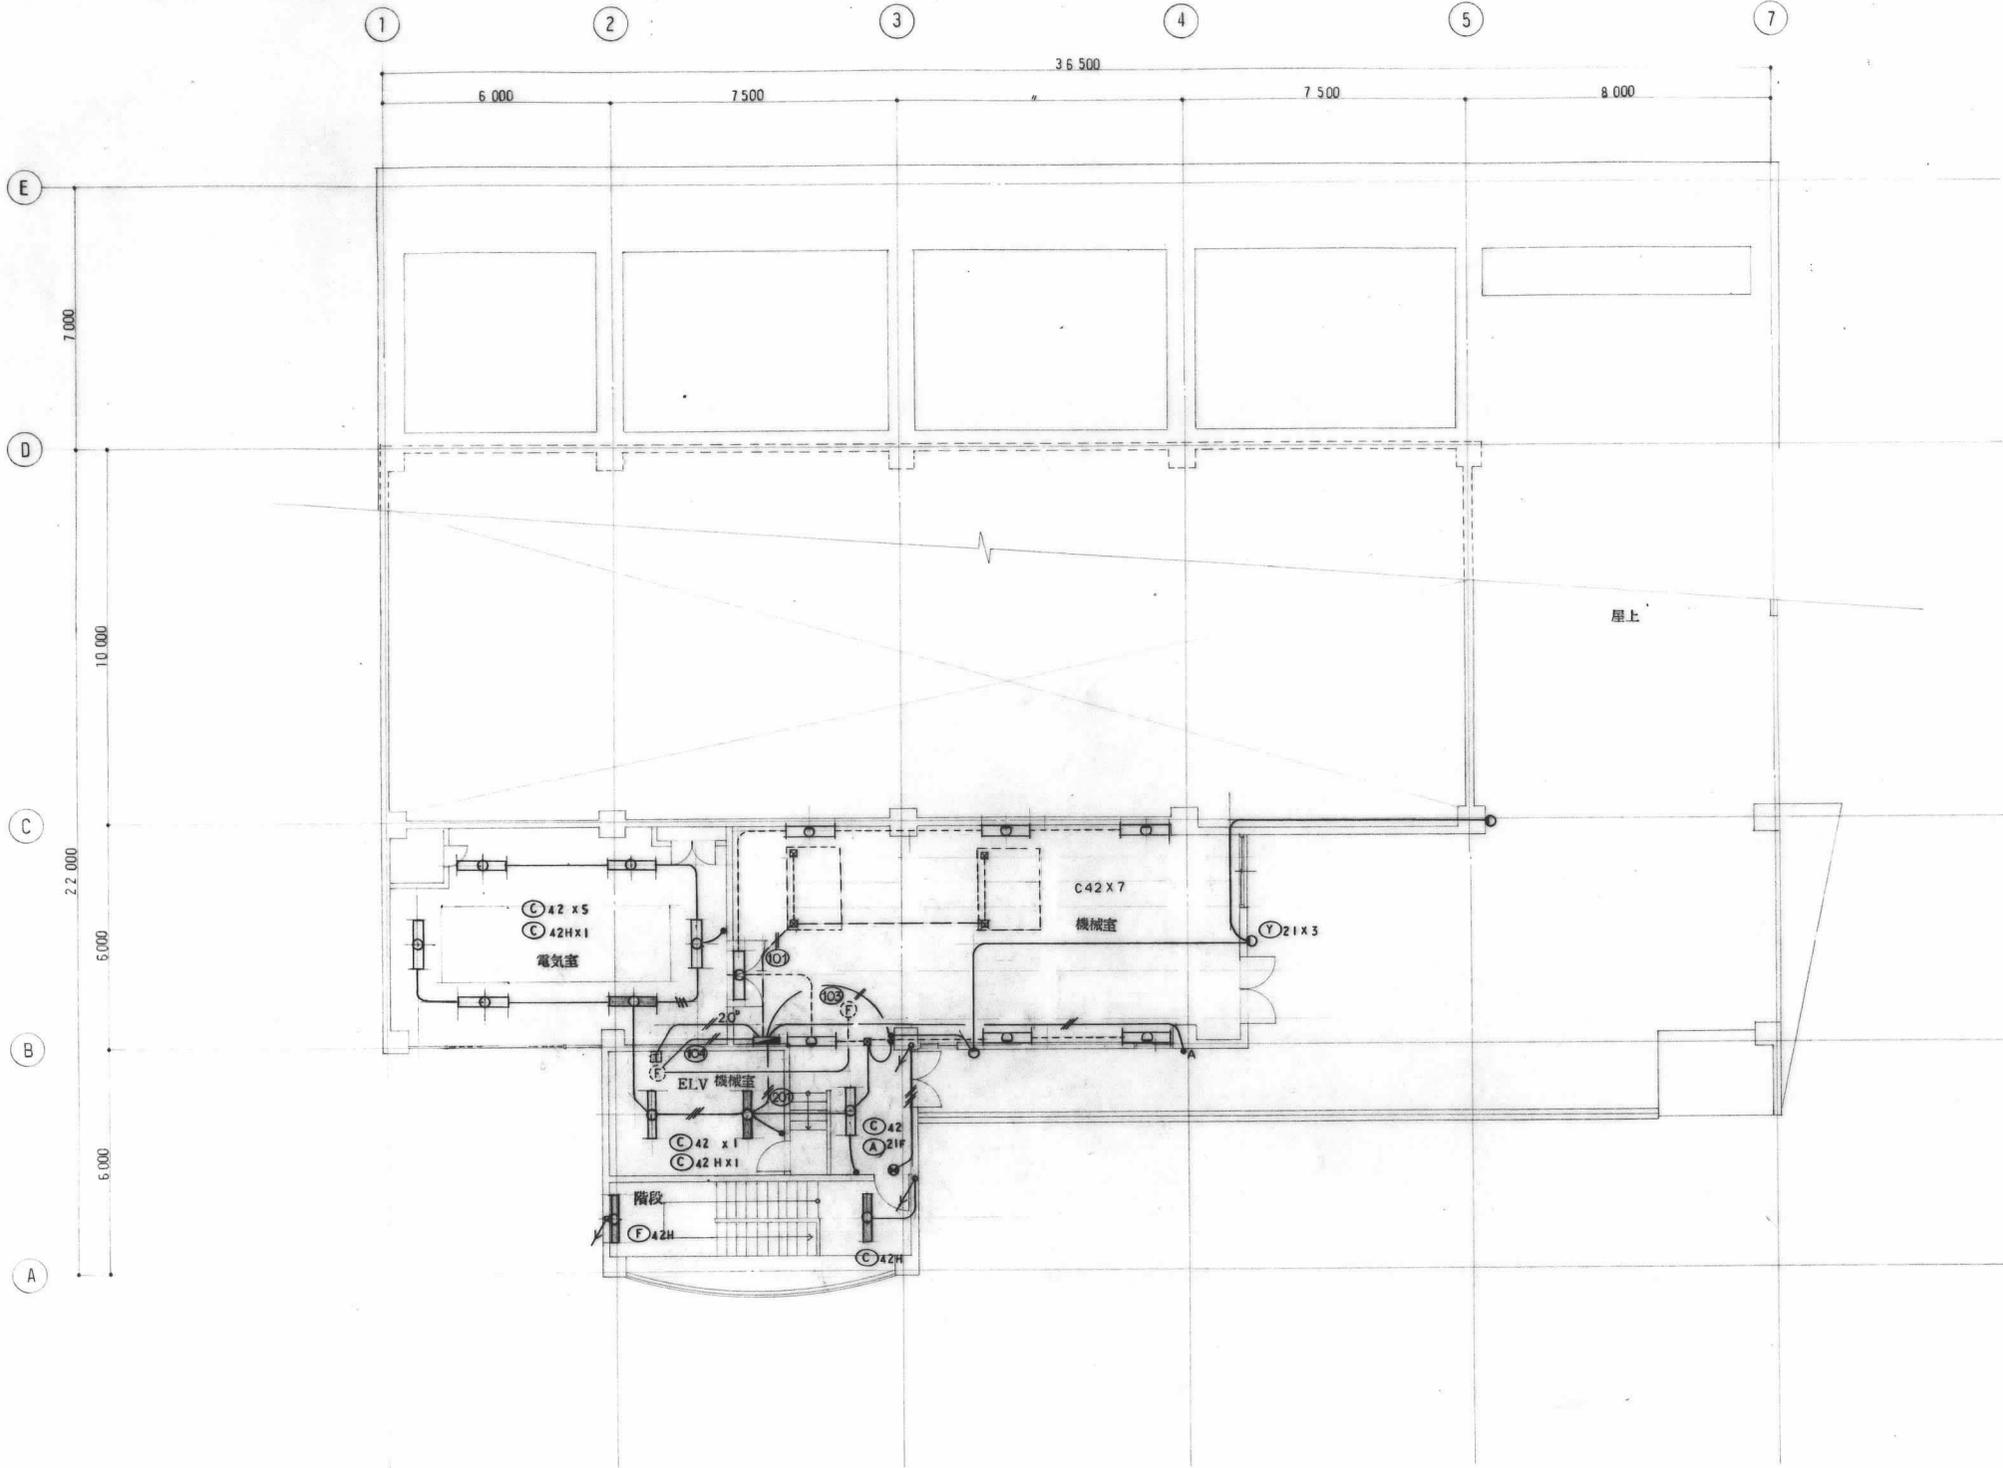

4 階平面図 1/100

西口公設市場 整備工事 青少年センター 建設工事				No.
電灯 設備				E-28
4 階平面図				
DATE	CHECKED BY	DRAWN BY	SCALE	
			1/100	
枚方市土木部建築課				