

世界測地系：  
調製 05年 6月17日

### 基準点成果表

(AREA 6) :

街区三角点 2001A :

|   |     |    |         |       |             |
|---|-----|----|---------|-------|-------------|
| B | 34  | 49 | 11.1183 | X     | -130876.727 |
| L | 135 | 38 | 56.7896 | Y     | -32099.211  |
| N | 0   | 12 | 1.30    | H     | 14.868      |
|   |     |    |         | ジオット高 | 37.583      |
|   |     |    |         | 柱石長   | 0.095       |

| 視準点の名称   |      | 平均方向角                |               | 距 離                 |                     | 備 考     |
|----------|------|----------------------|---------------|---------------------|---------------------|---------|
|          |      |                      |               | 縮尺係数<br>0.999913 // |                     |         |
| ① 磯島高校 : |      | ° ' " 340 20 29.2 // |               | m 554.827 //        |                     |         |
| 埋標型式     | 地上 : | <del>地中</del>        | <del>屋上</del> | 標識番号                | <del>石</del><br>金属標 | 2001A : |


GPS測量による ;  
「この測量成果は、国土地理院長の助言をうけて得たものである。(助言番号) 平16 近公第314号」 ;

# 街区三角点の記

調整 2005年7月6日

|         |              |         |               |
|---------|--------------|---------|---------------|
| 点 名     | 2001A        | 基準点コード  | KG1272102001A |
| 地 区 名   | 枚方市第2地区      | 測量年月日   | 2005年05月27日   |
| 作 業 機 関 | 株式会社 GIS関西   | 作業責任者   | 安治 久美彦        |
| 所 在 地   | 枚方市天之川町1番地先  |         |               |
| 管 理 者   | 大阪府(枚方土木事務所) |         |               |
| 標 識 種 類 | 金属標          | 現 況 地 目 | 堤             |
| 備 考     |              |         |               |

要図

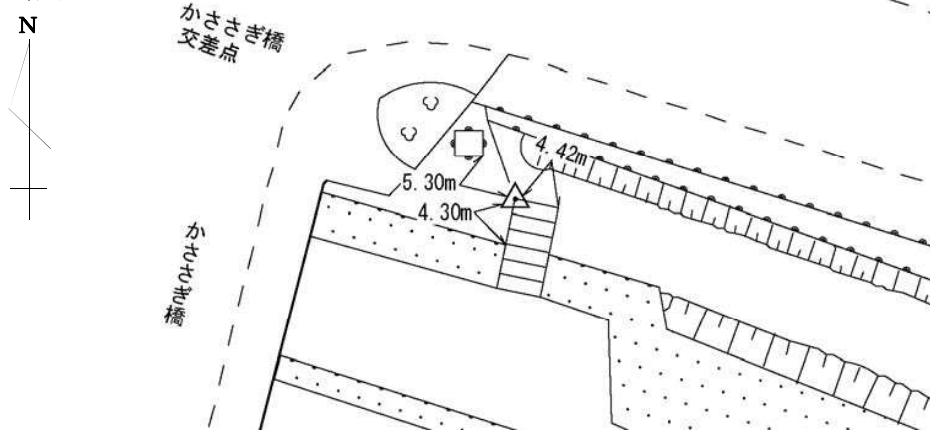

現 況 写 真

近 景



遠 景

