

世界測地系：  
調製 05年 6月17日

### 基準点成果表

(AREA 6) :

街区三角点 2005A

|   |     |    |         |   |       |             |   |
|---|-----|----|---------|---|-------|-------------|---|
| B | 34  | 48 | 23.4070 | 〃 | X     | -132350.085 | m |
| L | 135 | 39 | 33.6875 | 〃 | Y     | -31166.592  | 〃 |
| N | 0   | 11 | 39.99   | 〃 | H     | 16.404      | 〃 |
|   |     |    |         |   | シオイト高 | 37.636      | 〃 |
|   |     |    |         |   | 柱石長   | 0.400       | 〃 |

| 視準点の名称  |               | 平均方向角          |               | 距 離                 |                     | 備 考     |
|---------|---------------|----------------|---------------|---------------------|---------------------|---------|
|         |               |                |               | 縮尺係数<br>0.999912 // |                     |         |
| ① 村野小学校 |               | 145 46 16.0 // |               | 309.762 //          |                     |         |
| 埋標型式    | <del>地上</del> | 地 中            | <del>屋上</del> | 標識番号                | <del>石</del><br>金属標 | 2005A : |


GPS測量による：  
「この測量成果は、国土地理院長の助言をうけて得たものである。（助言番号）平16 近公第314号」；

# 街区三角点の記

調整 2005年7月6日

|         |               |         |               |
|---------|---------------|---------|---------------|
| 点 名     | 2005A         | 基準点コード  | KG1272102005A |
| 地 区 名   | 枚方市第2地区       | 測量年月日   | 2005年05月09日   |
| 作 業 機 関 | 株式会社 GIS関西    | 作業責任者   | 安治 久美彦        |
| 所 在 地   | 枚方市星丘1丁目12番地先 |         |               |
| 管 理 者   | 枚方市土木部        |         |               |
| 標 識 種 類 | 金属標           | 現 況 地 目 | 公衆用道路         |
| 備 考     |               |         |               |

要図

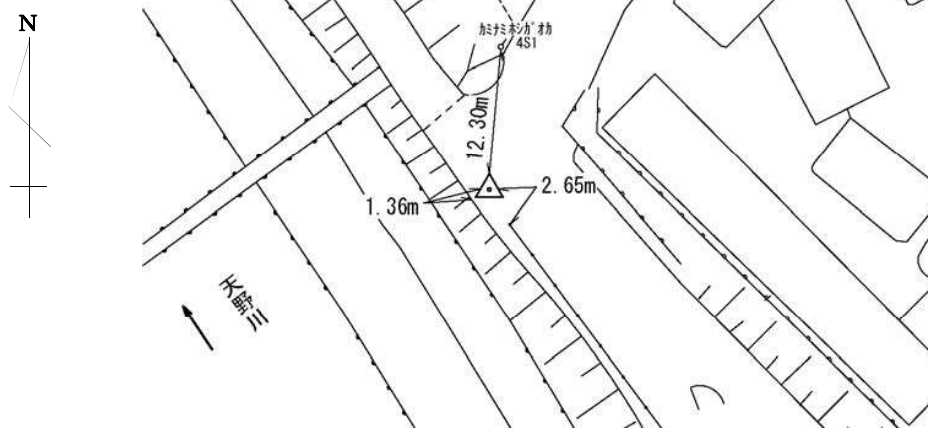

現 況 写 真

近 景



遠 景

