

調製2005年05月28日

27210 枚方市:

## 基準点成果表

( AREA = 6) ✓

2 級基準点 202251:

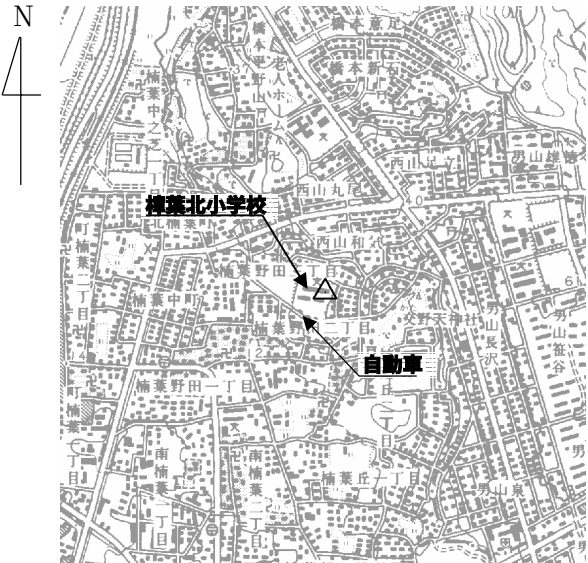
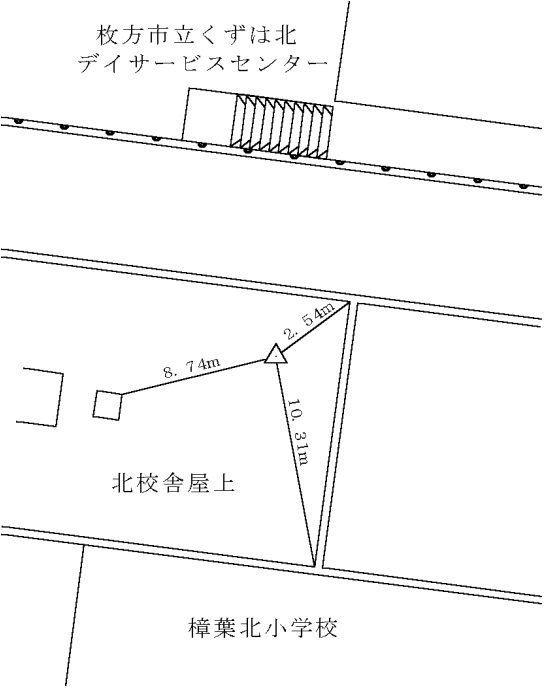
|   |          |            |       |                            |
|---|----------|------------|-------|----------------------------|
| B | 34° 52'  | 7.1871" ✓  | X     | -125462.952 <sup>m</sup> ✓ |
| L | 135° 41' | 13.0323" ✓ | Y     | -28620.223 ✓               |
| N | 0° 10'   | 44.29" ✓   | H     | 31.276 ✓                   |
|   |          |            | ジオイド高 | 37.553 ✓                   |
|   |          |            | 柱石長   |                            |

| 視 準 点 の 名 称          |                | 平 均 方 向 角                            |        | 距 離                    |                          | 備 考           |
|----------------------|----------------|--------------------------------------|--------|------------------------|--------------------------|---------------|
|                      |                |                                      |        | 縮尺係数<br>0.999910 ✓✓    |                          |               |
| ② 205051<br>② 202191 |                | 127° 54' 19.6" ✓✓<br>318° 6' 4.1" ✓✓ |        | 真 数<br>m<br>344.576 ✓✓ |                          |               |
|                      |                |                                      |        | 293.860 ✓✓             |                          |               |
| 埋 標 型 式              | <del>地 上</del> | <del>地 中</del>                       | 屋 上 ✓✓ | 標識番号                   | <del>標 石</del><br>金属標 ✓✓ | NO. 202251 ✓✓ |

『この測量成果は、国土地理院長の助言をうけて得たものである。  
(助言番号) 平16 近公第313号』:

GPS測量による

# 二 級 基 準 点 の 記

|   |                        |                                                                                      |                 |
|---|------------------------|--------------------------------------------------------------------------------------|-----------------|
|   |                        | 基準点コード                                                                               | KS22721002251   |
| ふりがな<br>点 名                                                                                           | くずはきたしょうがっこう<br>樟葉北小学校 | 1/20万図名<br>京都及大阪                                                                     | 1/5万図名<br>京都西南部 |
| 選点番号                                                                                                  |                        | 標 識 番 号                                                                              | 金属標 NO.202251   |
| 所 在 地                                                                                                 | 大阪府枚方市楠葉野田3-13-1       |                                                                                      |                 |
|   | 枚方市立樟葉北小学校             | 地 目                                                                                  | 学校用地            |
| 所 有 者                                                                                                 | 枚方市（枚方市教育委員会）          |                                                                                      |                 |
|   |                        |                                                                                      |                 |
| 測 標 の 種 類                                                                                             |                        | 埋 設 法                                                                                | 屋上              |
| 選点年月日                                                                                                 | 昭和 年 月 日               | 選 点 者                                                                                |                 |
| 設置年月日                                                                                                 | 昭和 62年 3月 30日          | 設 置 者                                                                                |                 |
| 観測年月日                                                                                                 | 平成 17年 4月 26日          | 観 測 者                                                                                | 下野 敬仁           |
| 自動車到達地点                                                                                               | 樟葉北小学校正門脇              |                                                                                      |                 |
| 歩 道 状 況                                                                                               | 樟葉北小学校校内通路及び階段         |                                                                                      |                 |
| 基準点周囲の状況<br>そ の 他                                                                                     | 樟葉北小学校北校舎屋上            |                                                                                      |                 |
| 備 考                                                                                                   | 平成17年 4月 26日 改測        |                                                                                      |                 |
|   | GPS測量による<br>都市再生街区基本調査 |                                                                                      |                 |
| 要図<br><br>1/2.5万 淀 |                        |  |                 |

調整 平成17年 5月30日