

27210 枚方市 :

世界測地系 :  
調製 05年 7月15日

## 基準点成果表

(AREA 6) :

### 2級基準点 香里団地 (C-20) :

B	34 47 40.0723	X	-133681.926
L	135 38 54.5560	Y	-32165.794
N	0 12 2.11	H	61.173
		ジオイド高	37.644
		柱石長	— :

視準点の名称	平均方向角	距離		備考
		縮尺係数		
		0.999913		
② 五常小学校 :	343 58 12.0	373.446		
埋標型式	<del>地上</del>	<del>地上</del>	屋上 :	標識番号
				<del>石</del> 金属標
231111 :				



GPS測量による :

「この測量成果は、国土地理院長の助言をうけて得たものである。(助言番号) 平16 近公第314号」 :

## 二級基準点の記

		基準点コード	KS22721031111
ふりがな 点 名	こうりだんち 香里団地 (C-20) ;	1/20万図名	1/5万図名
		京都及大阪 //	大阪東北部 //
選点番号	第 号	標識番号	金属標 231111 //
所在地	大阪府枚方市香里ヶ丘5丁目C-20 //		
		地 目	宅 地 //
所有者	独立行政法人 都市再生機構 //		
測標の種類		埋 設 法	屋 上 //
選点年月日	昭和 一 年 一 月 一 日 ;	選 点 者	_____ ;
設置年月日	昭和 62 年 1 月 14 日 //	設 置 者	_____ ;
観測年月日	平成 17 年 5 月 2 日 //	観 測 者	大 園 正 和 //
自動車到達地点	国道1号国道菊丘交差点より南へ約1100mの公団香里団地C地区内C-20棟前 //		
歩道状況	階段 //		
基準点周囲の状況 そ の 他			
備 考	平成17年 5月 2日 改 測 //		
	柱石長 _____ ;		
	GPS測量による //		
	都市再生街区基本調査 //		

要 図 縮尺 1/2.5万

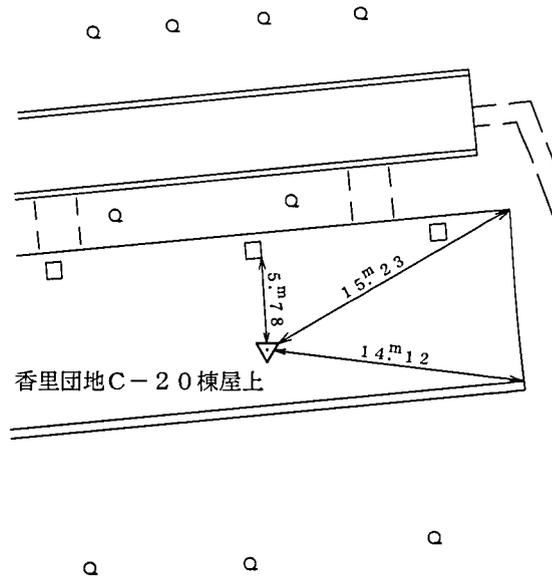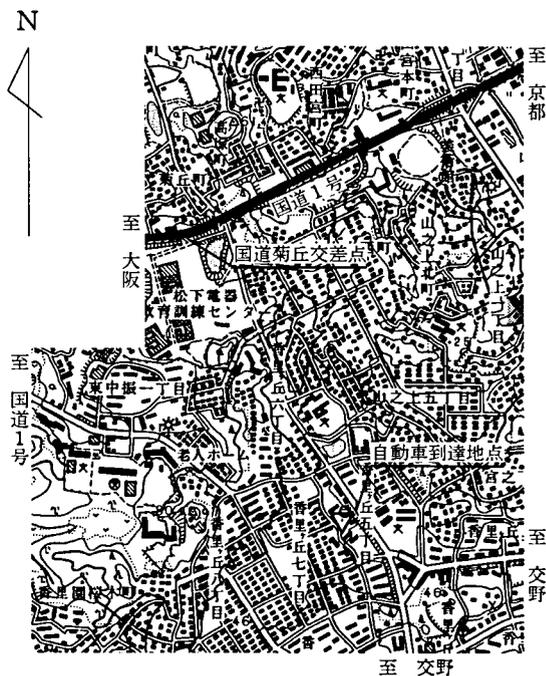

調製 平成17年 6月10日