

27210 枚方市 :

世界測地系 :  
調製 05年 7月15日

## 基準点成果表

(AREA 6) :

### 2級基準点 日本銀行東香里家族棟 :

	° , "		m		
B	34 46 56.4838	X	-135026.882		
L	135 39 15.7313	Y	-31632.168		
N	0 11 49.81	H	69.909		
		ジオイド高	37.696		
		柱石長	_____		

視準点の名称	平均方向角	距離		備考		
		縮尺係数				
		0.999912				
	° , "	m				
② 東香里中学校	14 4 56.1	277.199				
① 高田住宅	117 1 6.5	528.961				
② 東香里小学校	184 34 12.8	510.633				
② セイビ電気東香里店	265 54 32.3	472.108				
② 日本銀行(地上)	293 8 23.3	34.449				
① 香里団地	339 32 1.2	937.576				
埋標型式	<del>地上</del>	<del>地上</del>	屋上	標識番号	<del>石</del> 金属標	237071



GPS測量による :

「この測量成果は、国土地理院長の助言をうけて得たものである。(助言番号) 平16 近公第314号」 :

## 二級基準点の記

		基準点コード	KS22721037071
ふりがな 点 名	にほんぎんこうひがしこうりかぞくとう 日本銀行東香里家族棟	1/20万図名	1/5万図名
		京都及大阪	大阪東北部
選点番号	第 号	標識番号	金属標 237071
所在地	大阪府枚方市東香里元町26番9号		
所有者	日本銀行大阪支店		
測標の種類		埋設法	屋上
選点年月日	昭和 一 年 一 月 一 日	選点者	_____
設置年月日	昭和 61 年 12 月 26 日	設置者	_____
観測年月日	平成 17 年 5 月 6 日	観測者	安井 嘉文
自動車到達地点	府道148号(木屋交野線)高田交差点より北西に約700mの交差点を北東へ約200mの日本銀行寮		
歩道状況	階段		
基準点周囲の状況 その他			
備考	平成17年 5月 6日 改測 柱石長 _____ GPS測量による 都市再生街区基本調査		

要図 縮尺 1/2.5万

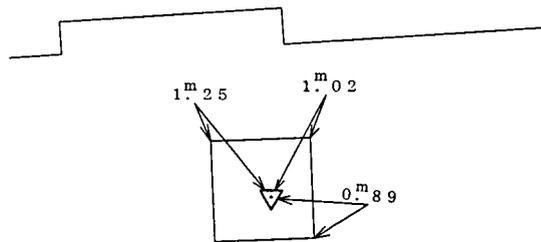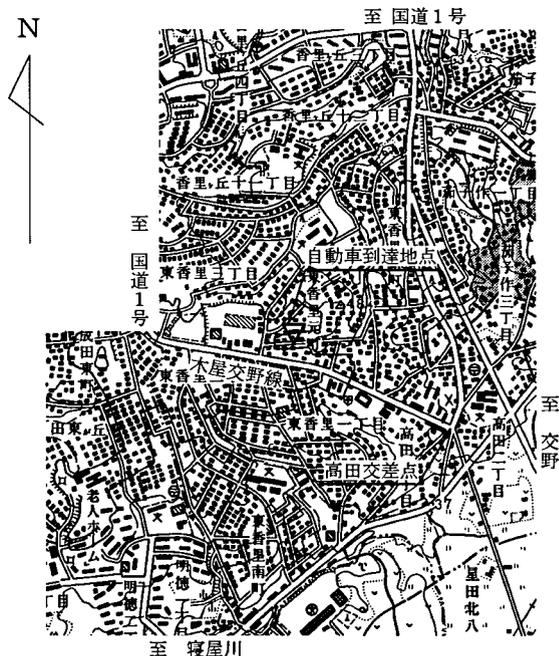

日本銀行東香里家族棟屋上