

27210 枚方市 :

世界測地系 :  
調製 05年 7月15日

## 基準点成果表

(AREA 6) :

2級基準点

三角公園 :

|   |                  |       |                |
|---|------------------|-------|----------------|
|   | °   '   "        |       | m              |
| B | 34 46 38.7665 // | X     | -135571.629 // |
| L | 135 39 2.3841 // | Y     | -31973.384 //  |
| N | 0 11 57.34 //    | H     | 43.410 //      |
|   |                  | ジオイド高 | 37.702 //      |
|   |                  | 柱石長   | — :            |

| 視準点の名称 | 平均方向角         | 距離                  | 備考                  |
|--------|---------------|---------------------|---------------------|
|        |               | 縮尺係数<br>0.999913 // |                     |
|        | °   '   "     | m                   |                     |
|        |               |                     |                     |
|        |               |                     |                     |
| 埋標型式   | <del>地上</del> | 地 中 :               | <del>地上</del>       |
|        |               | 標識番号                | <del>石</del><br>金属標 |
|        |               |                     | 237161 :            |


GPS測量による :

「この測量成果は、国土地理院長の助言をうけて得たものである。(助言番号) 平16 近公第314号」 :

## 二級基準点の記

|                   |                                                  |         |               |
|-------------------|--------------------------------------------------|---------|---------------|
|                   |                                                  | 基準点コード  | KS22721037161 |
| ふりがな<br>点 名       | さんかくこうえん<br>三角公園                                 | 1/20万図名 | 1/5万図名        |
|                   |                                                  | 京都及大阪   | 大阪東北部         |
| 選点番号              | 第 号                                              | 標識番号    | 金属標 237161    |
| 所在地               | 大阪府枚方市東香里南町35番                                   |         |               |
|                   |                                                  | 地 目     | 公 園           |
| 所有者               | 枚方市（公園）                                          |         |               |
|                   |                                                  |         |               |
| 測標の種類             |                                                  | 埋設法     | 地 下           |
| 選点年月日             | 昭和 一 年 一 月 一 日                                   | 選点者     | _____         |
| 設置年月日             | 昭和 62 年 1 月 25 日                                 | 設置者     | _____         |
| 観測年月日             | 平成 17 年 5 月 6 日                                  | 観測者     | 村 田 智 之       |
| 自動車到達地点           | 府道148号（木屋交野線）高田交差点より南西約1.0kmの交差点を北西に約550mの旭ヶ丘西公園 |         |               |
| 歩道状況              | _____                                            |         |               |
| 基準点周囲の状況<br>そ の 他 | 旭ヶ丘西公園                                           |         |               |
| 備 考               | 平成17年 5 月 6 日 改 測                                |         |               |
|                   | 柱石長 _____                                        |         |               |
|                   | GPS測量による                                         |         |               |
|                   | 都市再生街区基本調査                                       |         |               |

要 図 縮尺 1/2.5万

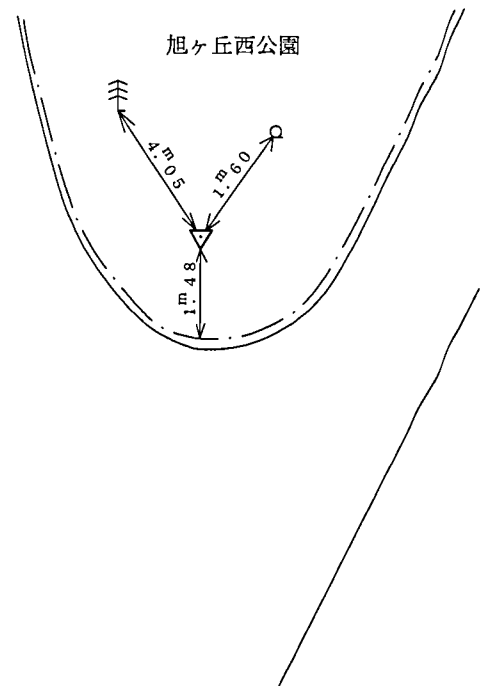

調製 平成17年 6月10日