

27210 枚方市 :

基準点成果表

( AREA = 6 ) ✓

3 級基準点 31003111 ;

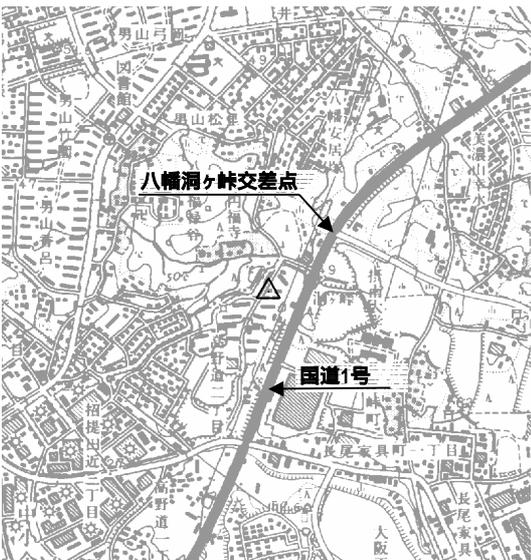
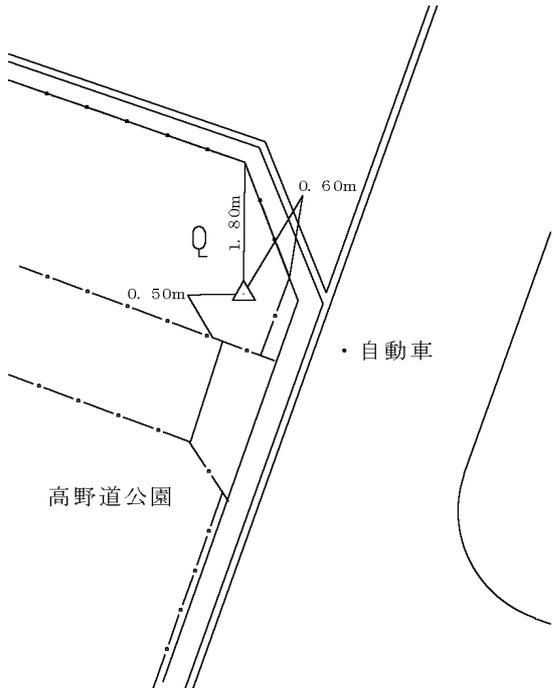
B	34° 51'	3.3780" ✓	X	-127433.316 <sup>m</sup> ✓
L	135° 42'	7.3127" ✓	Y	-27247.570 ✓
N	0° 10'	12.98" ✓	H	51.885 ✓
			ジオイド高	37.600 ✓
			柱石長	

視準点の名称		平均方向角		距離		備考
				縮尺係数 0.999909 ✓		
				真数 m		
埋標型式	<del>地主</del>	地中 ✓	<del>屋上</del>	標識番号	<del>標石</del> 金属標 ✓	NO. 31003111 ✓

『この測量成果は、国土地理院長の助言をうけて得たものである。  
(助言番号) 平16 近公第313号』:

GPS測量による・

# 三級基準点の記

		基準点コード	KS32721010031	
ふりがな 点 名	31003111	1/20万図名	1/5万図名	
		京都及大阪	京都西南部	
選点番号		標識番号	金属標 NO.31003111	
所在地	大阪府枚方市高野道2-20			
	高野道公園	地目	公園	
所有者	枚方市（枚方市土木部公園みどり課）			
測標の種類		埋設法	地下	
選点年月日	昭和 年 月 日	選点者		
設置年月日	昭和 63年 9月 9日	設置者		
観測年月日	平成 17年 6月 1日	観測者	山本 博	
自動車到達地点	高野道公園東側道路(国道1号八幡洞ヶ峠交差点より南西へ約300m)			
歩道状況	公園内通路			
基準点周囲の状況 その他	公園内緑地			
備考	平成17年 6月 1日 改測			
	GPS測量による 都市再生街区基本調査			
要図				
	1/2.5万 淀			

調整 平成17年 5月30日