

27210 枚方市；

基準点成果表

( AREA = 6) ✓

3級基準点 31222091；

B	34° 49' 35.7265" ✓	X	-130119.602 <sup>m</sup> ✓
L	135° 39' 9.5451" ✓	Y	-31772.457 ✓
N	0° 11' 54.13" ✓	H	8.858 ✓

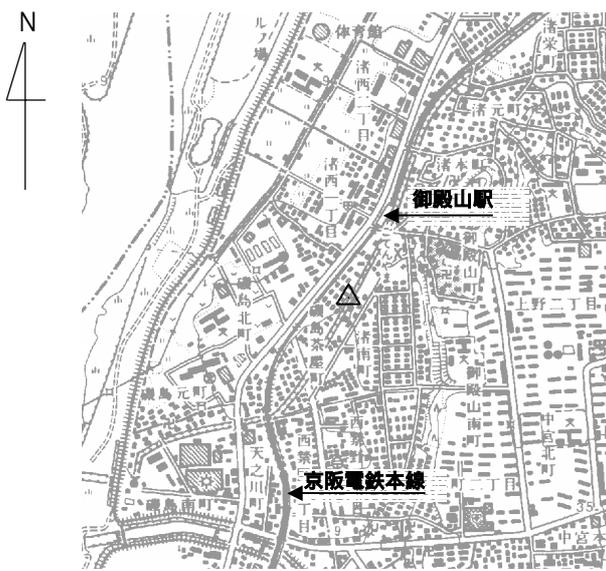
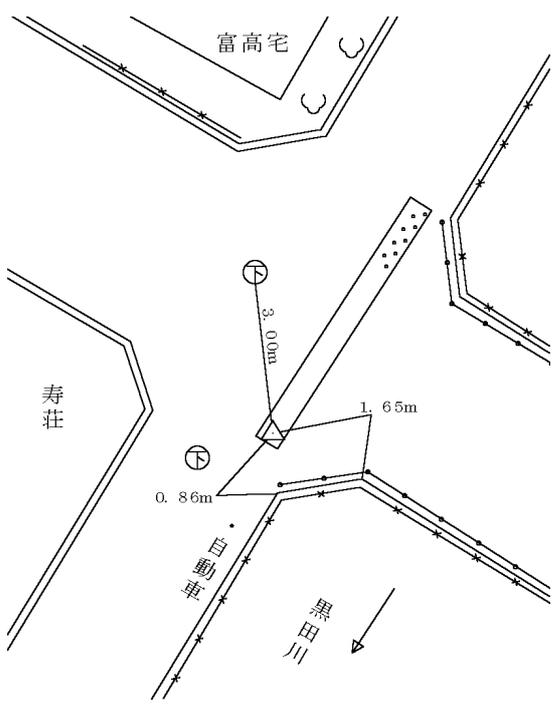
ジオイド高 37.58 ✓  
柱石長

視準点の名称	平均方向角	距離	備考
		縮尺係数 0.999912 ✓	
		真数 m	
埋標型式	地上 ✓ <del>地中</del>	標識番号	NO. 31222091 ✓
		<del>標石</del> 金属標 ✓	

『この測量成果は、国土地理院長の助言をうけて得たものである。  
(助言番号) 平16 近公第313号』;

GPS測量による

# 三級基準点の記

		基準点コード	K S32721012229	
ふりがな 点 名	31222091	1/20万図名	1/5万図名	
		京都及大阪	大阪東北部	
選点番号		標 識 番 号	金属標 NO.31222091	
所 在 地	大阪府枚方市磯島茶屋町19-6地先			
		地 目	公衆用道路	
所 有 者	枚方市（枚方市土木部道路管理課）			
測 標 の 種 類		埋 設 法	地上	
選点年月日	昭和 年 月 日	選点者		
設置年月日	平成 年 月 日	設置者		
観測年月日	平成 17年 4月 1日	観測者	五藤 一哉	
自動車到達地点	本点脇（京阪電鉄御殿山駅より南へ約260m）			
歩 道 状 況				
基準点周囲の状況 そ の 他	黒田川、住宅地			
備 考	平成17年 4月 1日 改測			
	GPS測量による 都市再生街区基本調査			
要図				
 <p>1 / 2.5万 枚方</p>				

調整 平成17年 5月30日