

27210 枚方市 :

世界測地系 :
調製 05年 7月15日

基準点成果表

(AREA 6) :

3級基準点 33006121 :

. , "
 B 34 47 39.5478~~〃~~ X m -133691.838~~〃~~
 L 135 37 46.1779~~〃~~ Y -33903.936~~〃~~
 N 0 12 41.13 ~~〃~~ H 5.243~~〃~~
 ジオイド高 37.598~~〃~~
 柱石長 ——— :

視準点の名称	平均方向角	距離	備考
		縮尺係数 0.999914 〃	
	. , "	m	
埋標型式	地上	地中 :	地上
標識番号	標石 金属標	NO. 33006121 :	



GPS測量による :

「この測量成果は、国土地理院長の助言をうけて得たものである。(助言番号) 平16 近公第314号」 :

三級基準点の記

		基準点コード	KS32721030062
ふりがな 点 名	3 3 0 0 6 1 2 1	1/20万図名	1/5万図名
		京都及大阪	大阪東北部
選点番号	第 号	標識番号	金属標 33006121
所在地	大阪府枚方市南中振2丁目		
		地 目	道 路
所有者	枚方市（道路）		
測標の種類		埋設法	地 下
選点年月日	昭和 一 年 一 月 一 日	選点者	
設置年月日	平成 2 年 10 月 19 日	設置者	
観測年月日	平成 17 年 5 月 11 日	観測者	中 野 武 博
自動車到達地点	京阪本線光善寺駅より南へ約350mの道路脇		
歩道状況			
基準点周囲の状況 そ の 他	道路及び京阪本線		
備 考	平成17年 5月11日 改 測		
	柱石長		
	GPS測量による		
	都市再生街区基本調査		

要 図 縮尺 1/2.5万

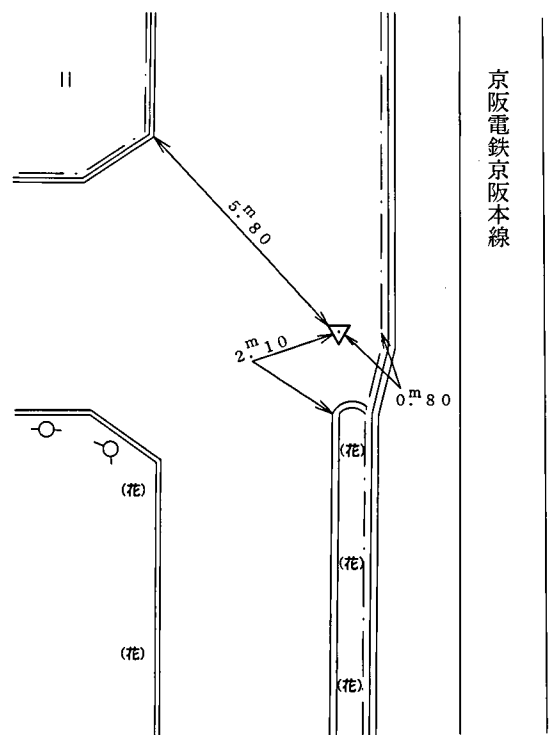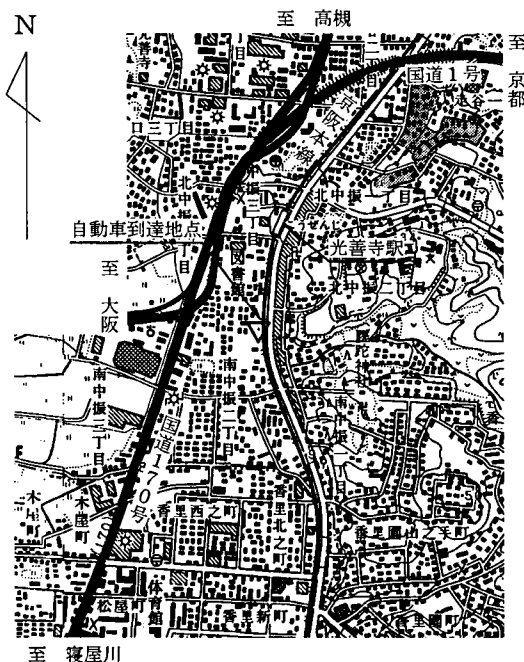

調製 平成17年 6月30日