世界測地系：

27210　枚方市：　　調製　05年　3月10日

基準点成果表

（AREA　6）：

1級基準点　　坂本金属　：

	° ′ ″		m
B	34 48 26.8313	X	-132235.990
L	135 37 57.9260	Y	-33599.985
N	0 12 34.67	H	25.122
		ｼﾞｵｲﾄﾞ高	37.578
		柱石長	——— ：

視準点の名称	平均方向角	距離 縮尺係数 0.999914	備考
	° ′ ″	m	
① 大阪市立高校　：	180 38 59.5	1195.180	

埋標型式	~~地上~~	~~地中~~	屋上：	標識番号	~~標石~~ 金属標：	79−2　；

GPS測量による；

「この測量成果は、国土地理院長の助言をうけて得たものである。（助言番号）平16　近公第314号」　：

一級基準点の記

基準点コード	KS12721007902

ふりがな 点名	さかもときんぞく 坂本金属	1／20万図名 京都及大阪	1／5万図名 大阪東北部
選点番号	第　　号	標識番号	金属標　79−2
所在地	大阪府枚方市伊加賀緑町３番３０号		
		地目	宅地
所有者	大阪市枚方市伊加賀緑町３番３０号 株式会社坂本金型　代表者　坂本　準治		
測標の種類		埋設法	屋上
選点年月日	昭和 — 年 — 月 — 日	選点者	———
設置年月日	昭和 — 年 — 月 — 日	設置者	———
観測年月日	平成 17 年 2 月 21 日	観測者	原　政行
自動車到達地点	国道１７０号大橋南交差点より南へ約１００mの株式会社坂本金型		
歩道状況	階段		
基準点周囲の状況 その他			
備考	平成17年 2月21日　改測 柱石長 ——— ＧＰＳ測量による 都市再生街区基本調査		

要図　縮尺　1／2．5万

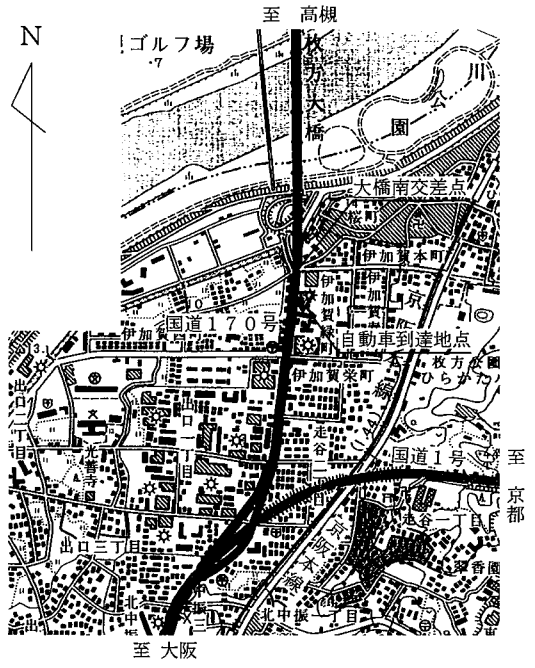

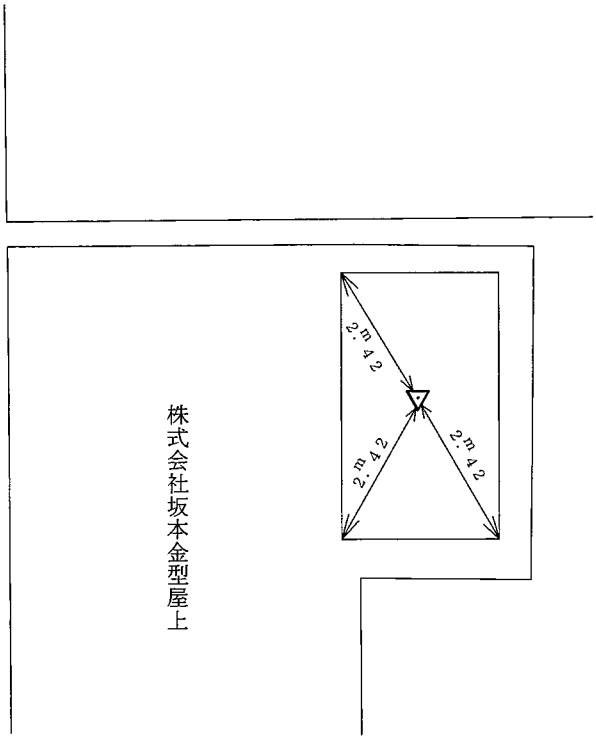

調製　平成17年　3月25日