世界測地系

調製2005年05月28日

27210　枚方市：

基準点成果表

(AREA = 6)

２級基準点　205031：

B　34° 51’ 59.7622″
L　135° 40’ 43.6657″
N　0° 11’ 1.04″

m
X　-125689.379
Y　-29366.748
H　23.699

ジオイド高　37.553
柱石長

視準点の名称	平均方向角	距離 縮尺係数 0.999911	備考
		真数 m	
②　202131	17° 42’ 31.0″	691.533	
①　05071	207° 39’ 45.9″	504.039	

埋標型式	~~地上~~	~~地中~~	屋上	標識番号	~~標石~~ 金属標	NO.205031

『この測量成果は、国土地理院長の助言をうけて得たものである。
（助言番号）平16 近公第313号』：

ＧＰＳ測量による

二 級 基 準 点 の 記

基準点コード	KS22721005031

ふりがな 点　　名	れじでんす レジデンス76	1/20万図名 京都及大阪		1/5万図名 京都西南部	
選点番号		標 識 番 号		金属標 NO.205031	
所 在 地	大阪府枚方市町楠葉2-3-3				
			地 目	宅 地	
所 有 者	大阪府枚方市町楠葉2-3-5				
	松井　利正				
測標の種類		埋 設 法	屋上		
選点年月日	昭和　　年　　月　　日	選 点 者			
設置年月日	昭和　６１年　１２月　　５日	設 置 者			
観測年月日	平成　１７年　　４月　２６日	観 測 者	川原 邦生		
自動車到達地点	レジデンス76東側道路(枚方楠葉野田郵便局より西へ約320m)				
歩 道 状 況	道路、レジデンス76敷地内通路及び階段				
基準点周囲の状況 そ　の　他	レジデンス76屋上				
備　　考	平成17年 4月 26日 改測 GPS測量による 都市再生街区基本調査				

要図

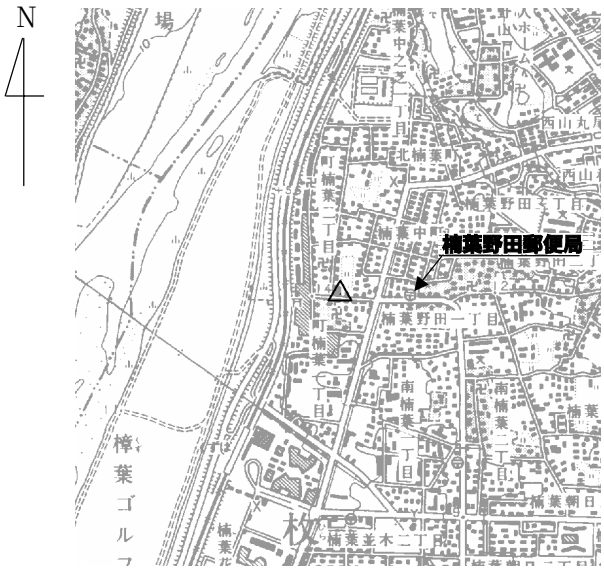

1／2.5万　　淀

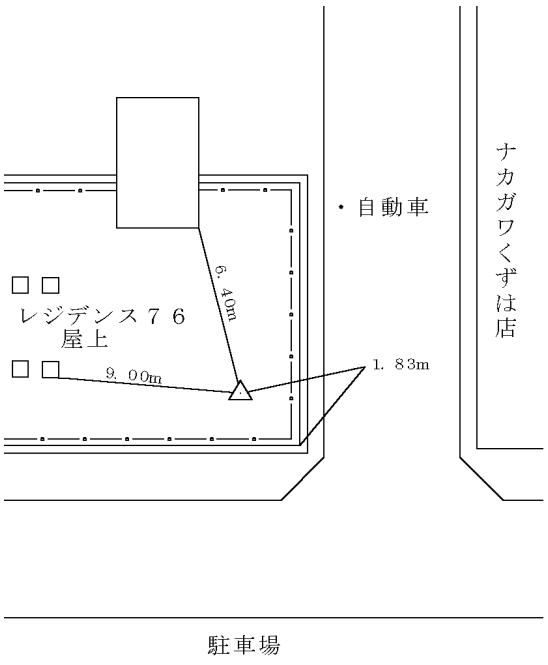

調整　平成17年　5月30日