世界測地系：

27210　枚方市：　　調製　05年　6月17日

基準点成果表

（AREA　6）：

２級基準点　　香里ヶ丘　：

	° ′ ″		m
B	34 47 11.3636	X	-134567.472
L	135 39 5.2528	Y	-31896.965
N	0 11 55.86	H	44.841
		ｼﾞｵｲﾄﾞ高	37.675
		柱石長	――― ：

視準点の名称	平均方向角	距離 縮尺係数 0.999913	備考
	° ′ ″	m	

埋標型式	~~地上~~	地中 ：	~~屋上~~	標識番号	~~標石~~ 金属標	231211 ：

GPS測量による：

「この測量成果は、国土地理院長の助言をうけて得たものである。（助言番号）平16　近公第314号」：

二級基準点の記

		基準点コード	KS22721031211
ふりがな 点　名	こうりがおか 香里ヶ丘	1／20万図名 京都及大阪	1／5万図名 大阪東北部
選点番号	第　号	標識番号	金属標　231211
所在地	大阪府枚方市香里ヶ丘11丁目26番6号 地先		
		地目	道路
所有者	不明　（道路）		
測標の種類		埋設法	地下
選点年月日	昭和 — 年 —月 —日	選点者	————
設置年月日	昭和 62 年 1月 20日	設置者	————
観測年月日	平成 17 年 5月 6日	観測者	村田　智之
自動車到達地点	けやき通り香里ヶ丘4交差点より南方へ約700mの道路脇		
歩道状況	————		
基準点周囲の状況 その他	道路及び民家		
備考	平成17年 5月 6日　改測 柱石長　———— GPS測量による 都市再生街区基本調査		

要図　縮尺　1／2．5万

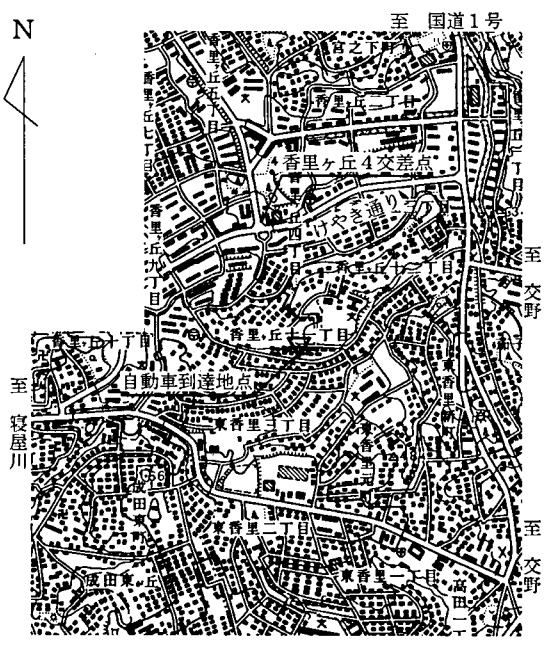

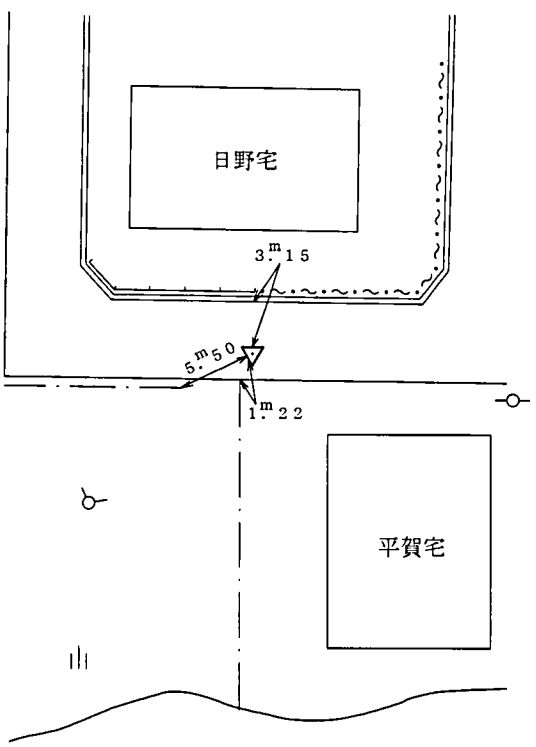

調製　平成17年　6月10日