世界測地系：

27210　枚方市：　　調製　05年　6月17日

基準点成果表

（AREA　6）：

2級基準点　　野村南：

	° ′ ″		m
B	34 48 17.5148	X	-132540.925
L	135 41 26.5231	Y	-28299.436
N	0 10 35.56	H	34.854
		ｼﾞｵｲﾄﾞ高	37.720
		柱石長	――――

視準点の名称	平均方向角	距離 縮尺係数 0.999910	備考
	° ′ ″	m	

埋標型式	~~地上~~	地中	~~屋上~~	標識番号	~~標石~~ 金属標	225151

GPS測量による：

「この測量成果は、国土地理院長の助言をうけて得たものである。（助言番号）平16　近公第314号」

二級基準点の記

基準点コード	KS22721025151

ふりがな 点　名	のむらみなみ 野村南	1／20万図名 京都及大阪	1／5万図名 大阪東北部
選点番号	第　　号	標識番号	金属標　225151
所在地	大阪府枚方市野村南町	地目	道路
所有者	枚方市		

測標の種類		埋設法	地下
選点年月日	昭和 — 年 —月 —日	選点者	————
設置年月日	平成　2年　4月　28日	設置者	————
観測年月日	平成 17年　4月　28日	観測者	久保田博之
自動車到達地点	府道736号（交野久御山線）津田交差点より南西へ約500mの三差路を北西へ約700mの道路脇		
歩道状況	道路		
基準点周囲の状況 その他	田		
備　考	平成17年　4月28日　改測 柱石長　———— GPS測量による 都市再生街区基本調査		

要図　縮尺　1／2．5万

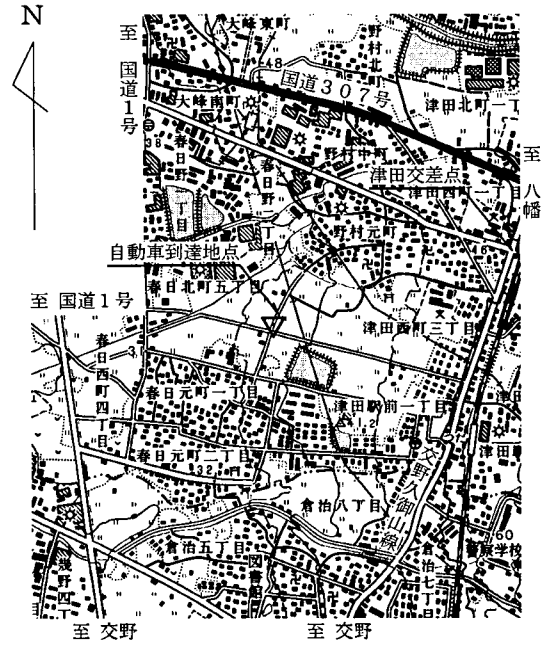

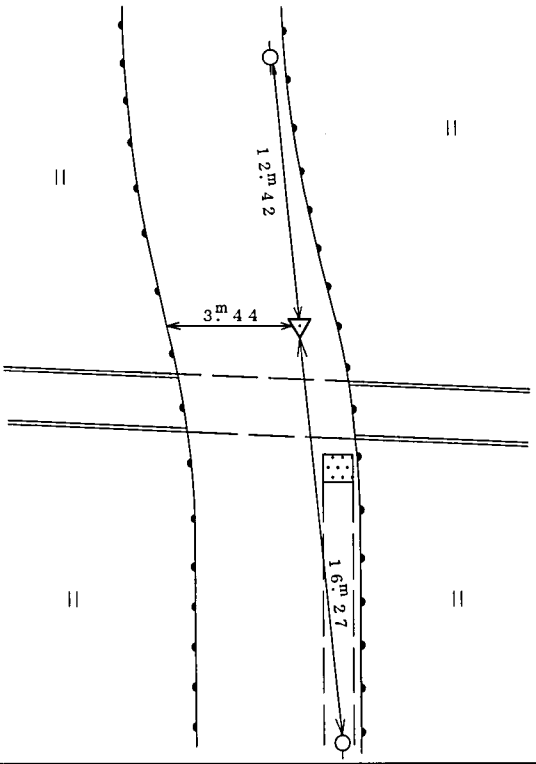

調製　平成17年　6月10日