世界測地系

調製2005年06月06日

27210　枚方市；

基準点成果表

(AREA = 6)

３級基準点　31013051；

B	34° 50' 47.3506″	X	m -127926.723
L	135° 42' 1.4115″	Y	-27398.944
N	0° 10' 16.29″	H	34.425

ジオイド高　37.609
柱石長

視準点の名称	平均方向角	距離 縮尺係数 0.999909	備考
		真数 m	

埋標型式	~~地上~~	地中	~~屋上~~	標識番号	~~標石~~ 金属標	NO.31013051

『この測量成果は、国土地理院長の助言をうけて得たものである。
（助言番号）平16 近公第313号』；

ＧＰＳ測量による -

三 級 基 準 点 の 記

基準点コード	KS32721010135

ふりがな 点　　名	31013051	1/20万図名 京都及大阪	1/5万図名 京都西南部
選点番号		標 識 番 号	金属標 NO.31013051
所 在 地	大阪府枚方市高野道2-25地先		
		地 目	公衆用道路
所 有 者	枚方市（枚方市土木部道路管理課）		

測標の種類		埋 設 法	地下
選点年月日	昭和　　年　　月　　日	選 点 者	
設置年月日	平成　2年　2月　21日	設 置 者	
観測年月日	平成　17年　4月　18日	観 測 者	川原 邦生
自動車到達地点	本点脇(国道1号家具団地前交差点より西へ約100m)		
歩 道 状 況			
基準点周囲の状況 そ の 他	歩道、水路、空地		
備　　考	平成17年 4月 18日 改測 GPS測量による 都市再生街区基本調査		

要図

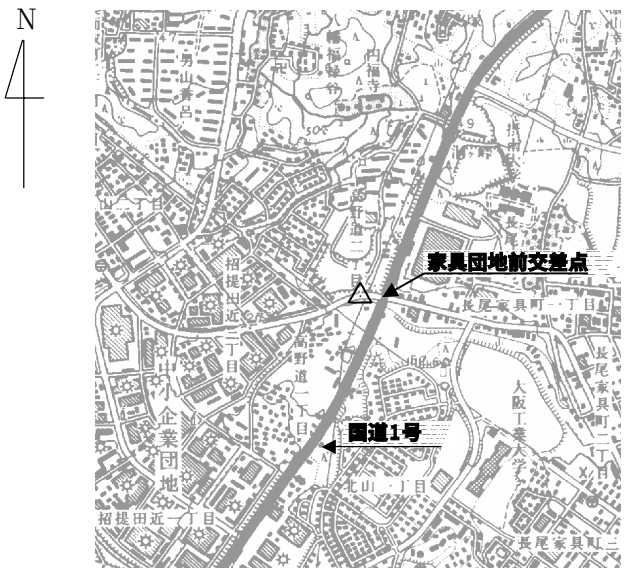

1／2.5万　　淀

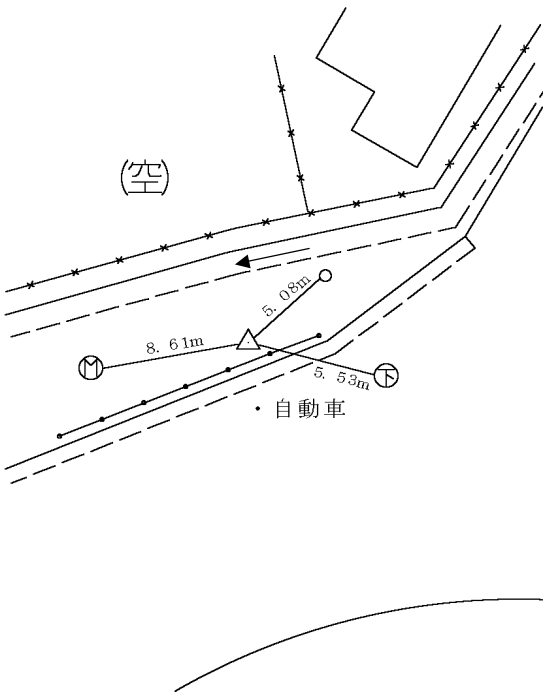

調整　平成17年　5月30日